

Система висот Балтійська
 Система координат 1963 р.
 Суцільні горизонталі проведени через 0.25 м
 За висотну основу прийнято дані GNSS спостережень

Підприємець	Демчук Я. В.	Інженерно-геодезичні вишукування с. Татарів, вулиця Т.Шевченка		
Виконав	Демчук Я. В.	М.П. Підпорядкований інженер-геодезист Демчук Ярослав Васильович Мала Ірина Василівна		
		Масштаб	Лист	Листів
		1:500	1	1
		Надвиглянський район Івано-Франківська область		
		Приватний підприємець Демчук Ярослав Васильович 2023 р.		



Викопіювання з генплану села Татарів

М 1:5 000



Проектована територія

УМОВНІ ПОЗНАЧЕННЯ:


ІСНУЮЧІ	ПРОЕКТНІ	
		ТЕРИТОРІЯ САДИБНОЇ ЖИТЛОВОЇ ЗАБУДОВИ
		ТЕРИТОРІЯ БАГАТОКВАРТИРНОЇ ЖИТЛОВОЇ ЗАБУДОВИ
		ТЕРИТОРІЯ ГРОМАДСЬКОЇ ЗАБУДОВИ
		ТАРИТОРІЯ ПЕРСПЕКТИВНОЇ ЗМІНИ ЦІЛЬНОГО ПРИЗНАЧЕННЯ
		ЗЕЛЕНІ НАСАДЖЕННЯ В МЕЖАХ ПРИБИРЕЖНО ЗХИСНОЇ СМУ
		ТЕРИТОРІЯ ЗЕЛЕНИХ НАСАДЖЕНЬ
		ТЕРИТОРІЯ ЛІСОВИХ НАСАДЖЕНЬ
		ТЕРИТОРІЯ РЕКРЕАЦІЙНОГО ПРИЗНАЧЕННЯ
		ТЕРИТОРІЯ СПОРТИВНИХ ТА ДИТЯЧИХ МАЙДАНЧИКІВ
		ТЕРИТОРІЯ КЛАДОВИЦЬ
		ТЕРИТОРІЯ КОМУНАЛЬНИХ ПІДПРИЄМСТВ
		ТЕРИТОРІЯ ПРОМИСЛОВИХ ПІДПРИЄМСТВ
		ТЕРИТОРІЯ ТРАНСПОРТНИХ ПІДПРИЄМСТВ
		ТЕРИТОРІЯ СМУГИ ВІДВОДУ ЗАЛІЗНИЦЬ
		ЛУГОВА РОСЛИННІСТЬ
		ЧАГАРНИКИ
		ТЕРИТОРІЯ САДІВ
		ТЕРИТОРІЯ СІЛЬСЬКОГОСПОДАРСЬКОГО ПРИЗНАЧЕННЯ
		ТЕРИТОРІЯ ВОДНИХ ПОВЕРХОНЬ
		ВУЛИЦІ ТА ДОРОГИ З ТВЕРДИМ ПОКРИТТЯМ
		ПІШХОДНІ
		ШЛЯХОПРОВОДИ, ШТУЧНІ СПОРУДИ
		МЕЖА ПРОЕКТНИХ ПЛАНУВАЛЬНИХ ОБМЕЖЕНЬ
		МЕЖА НАСЕЛЕНОГО ПУНКТУ

Погоджено:
Головний архітектор міста Яремче

Наталія ШЕМРАЙ-МАКАРУК

						Внесення змін до генерального плану с. Татарів та проекту зонування с. Татарів, Ворохтянської ТГ Надвірнянського району Івано-Франківської області в межах розміщення спільної земельної ділянки, площею 0,2443 га, кадастровий номер: 2611091201:13:004:0075 з метою передбачення спорудження водозахисної дамби вздовж берега річки Прут та зміною функціонального призначення території в житлову садибну забудову по вул. Т. Шевченка в с. Татарів			
Зм.	к-ть	Арк.	№ док.	підпис	дата	Замовник: Ворохтянська селищна рада	Стадія	Аркуш	Аркушів
						Викопіювання з генплану села Татарів м 1: 5 000			

Схема розташування села Татарів в системі розселення

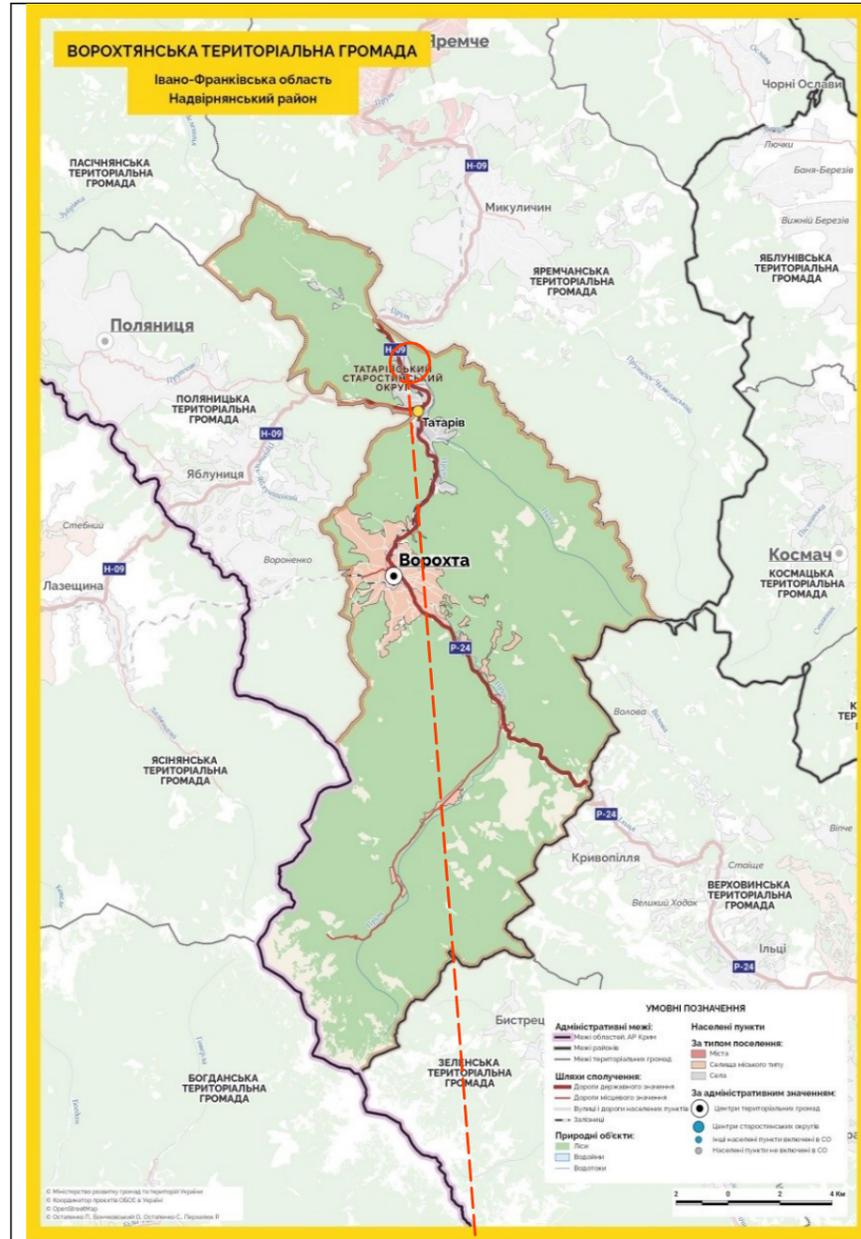

ПЛОЩА	274,2 КМ2
НАСЕЛЕННЯ	6012 ОСІБ
ДІТИ (до 18 років)	1410 ОСІБ
ДОМО-ГОСПОДАРСТВА	1810 ОД.
АДМІНІСТРАТИВНИЙ ЦЕНТР	СЕЛИЩЕ ВОРОХТА
ЛІСОВИЙ ФОНД	26115 ГА
НАЙБЛИЖЧІ ОБЛАСНІ ЦЕНТРИ	ІВАНО-ФРАНКІВСЬК 87,7 КМ ЧЕРНІВЦІ 158 КМ ЛЬВІВ 230 КМ УЖГОРОД 272 КМ
НАЙБЛИЖЧІ МІЖНАРОДНІ АЕРОПОРТИ	ІВАНО-ФРАНКІВСЬК (ІФО) 85 КМ ЧЕРНІВЦІ (СВС) 164 КМ ЛЬВІВ (LVO) 235 КМ УЖГОРОД (UDJ) 279 КМ
НАЙБЛИЖЧА ЗАЛІЗНИЧНА СТАНЦІЯ	ВОРОХТА ТАТАРІВ-БУКОВЕЛЬ
ВІДСТАНЬ ДО КОРДОНІВ	УГОРЩИНА, ПУНКТ ПРОПУСКУ «СОЛОТВИНО» - 108 КМ РУМУНІЯ, ПУНКТ ПРОПУСКУ «ВИЛОК» - 207 КМ СЛОВАЧЧИНА, ПУНКТ ПРОПУСКУ «УЖГОРОД» - 279 КМ ПОЛЬЩА, ПУНКТ ПРОПУСКУ «ШЕГИНІ» - 290 КМ


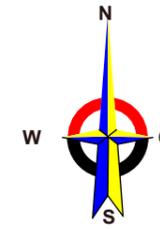


Схема розташування проекрованої території в планувальній структурі села Татарів

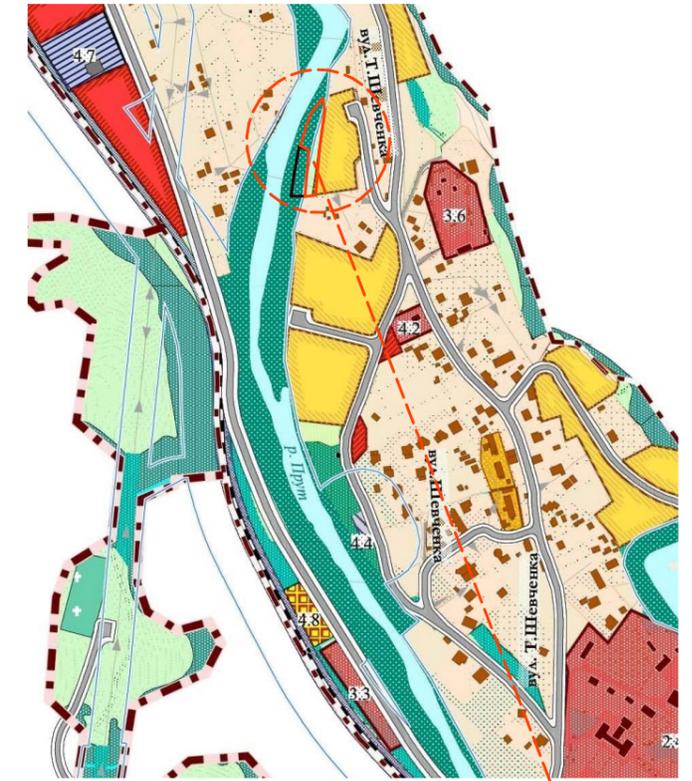

Проектована територія

УМОВНІ ПОЗНАЧЕННЯ:


1. Проектована територія

Примітка:

1. Дане креслення розроблено на основі дотупних публічних даних сайту <https://gromada.info/gromada/polyanуска/> станом на 20.11. 2022 року та викопіювання з генерального плану села Татарів

Замовлення № 352-23					
Внесення змін до генерального плану с. Татарів та проекту зонування с. Татарів, Ворохтянської ТГ Надвірнянського району Івано-Франківської області в межах розміщення спільної земельної ділянки, площею 0,2443 га, кадастровий номер: 2611091201:13:004:0075 з метою передбачення спорудження водозахисної дамби вздовж берега річки Прут та зміною функціонального призначення території в житлову садибну забудову по вул. Т. Шевченка в с. Татарів					
Зм.	к-ть	Арк.	№ док.	підпис	дата
Ф О П		Микуляк О.В.			2024
Г А П		О. Микуляк			2024
Виконав		Петришин І.С.			2024
Н. контроль		О. Микуляк			2024
Замовник : Ворохтянська селищна рада				Стадія	Аркуш
Схема розташування села Татарів у системі розселення				ДПТ	1
				Аркушів	12
				Ф ОП Микуляк О. В.	

**План сучасного використання території,
щодо якої вносяться зміни до генерального плану села Татарів
М 1: 5 000**



Проектована територія

УМОВНІ ПОЗНАЧЕННЯ:

ІСНУЮЧІ	ПРОЕКТНІ	
[Yellow swatch]	[Yellow swatch]	ТЕРИТОРІЯ САДИБНОЇ ЖИТЛОВОЇ ЗАБУДОВИ
[Orange swatch]	[Orange swatch]	ТЕРИТОРІЯ БАГАТОКВАРТИРНОЇ ЖИТЛОВОЇ ЗАБУДОВИ
[Red swatch]	[Red swatch]	ТЕРИТОРІЯ ГРОМАДСЬКОЇ ЗАБУДОВИ
[White swatch]	[Yellow grid swatch]	ТЕРИТОРІЯ ПЕРСПЕКТИВНОЇ ЗМІНИ ЦІЛЬОВОГО ПРИЗНАЧЕННЯ
[White swatch]	[Green swatch]	ЗЕЛЕНІ НАСАДЖЕННЯ В МЕЖАХ ПРИБЕРЕЖНО ЗХИСНОЇ СМУ
[Green swatch]	[Green swatch]	ТЕРИТОРІЯ ЗЕЛЕНИХ НАСАДЖЕНЬ
[Light green swatch]	[Light green swatch]	ТЕРИТОРІЯ ЛІСОВИХ НАСАДЖЕНЬ
[Light green swatch]	[Light green swatch]	ТЕРИТОРІЯ РЕКРЕАЦІЙНОГО ПРИЗНАЧЕННЯ
[Light green swatch]	[Light green swatch]	ТЕРИТОРІЯ СПОРТИВНИХ ТА ДИТЯЧИХ МАЙДАНЧИКІВ
[Green grid swatch]	[Green grid swatch]	ТЕРИТОРІЯ КЛАДОВИЩ
[Blue grid swatch]	[Blue grid swatch]	ТЕРИТОРІЯ КОМУНАЛЬНИХ ПІДПРИЄМСТВ
[Blue grid swatch]	[Blue grid swatch]	ТЕРИТОРІЯ ПРОМИСЛОВИХ ПІДПРИЄМСТВ
[Blue grid swatch]	[Blue grid swatch]	ТЕРИТОРІЯ ТРАНСПОРТНИХ ПІДПРИЄМСТВ
[Blue grid swatch]	[Blue grid swatch]	ТЕРИТОРІЯ СМУТИ ВІДВОДУ ЗАЛІЗНИЦІ
[Light green swatch]	[Light green swatch]	ЛУГОВА РОСЛИННІСТЬ
[Light green swatch]	[Light green swatch]	ЧАГАРНИКИ
[Green grid swatch]	[Green grid swatch]	ТЕРИТОРІЯ САДІВ
[Yellow swatch]	[Yellow swatch]	ТЕРИТОРІЯ СІЛЬСЬКОГОСПОДАРСЬКОГО ПРИЗНАЧЕННЯ
[Light blue swatch]	[Light blue swatch]	ТЕРИТОРІЯ ВОДНИХ ПОВЕРХОНЬ
[Grey swatch]	[Grey swatch]	ВУЛИЦІ ТА ДОРОГИ З ТВЕРДИМ ПОКРИТТЯМ
[White swatch]	[White swatch]	ПІШОХІДНІ
[Blue line]	[Red line]	ШЛЯХОПРОВІДИ, ШТУЧНІ СПОРУДИ
[Blue line]	[Blue line]	МЕЖА ПРОЕКТНИХ ПЛАНУВАЛЬНИХ ОБМЕЖЕНЬ
[Red dashed line]	[Red dashed line]	МЕЖА НАСЕЛЕНОГО ПУНКТУ

Примітка:
Дане креслення розроблене на основі викопіювання з генерального плану села Татарів, виданого ДП "Український науково-дослідний інститут проектування міст "ДІПРОМІСТО" імені Ю.М.БІЛОКОНЯ." у 2017 році

Замовлення № 352-23					
Внесення змін до генерального плану с. Татарів та проекту зонування с. Татарів, Ворохтянської ТГ Надвірнянського району Івано-Франківської області в межах розміщення спільної земельної ділянки, площею 0,2443 га, кадастровий номер: 2611091201:13:004:0075 з метою передбачення спорудження водозахисної дамби вздовж берега річки Прут та зміною функціонального призначення території в житлову садибну забудову по вул. Т. Шевченка в с. Татарів					
Зм.	к-ть	Арк.	№ док.	підпис	дата
Ф О П		Микуляк О.В.			2024
Г А П		О. Микуляк			2024
Виконав		І.Петришин			2024
Н. контроль		О. Микуляк			2024
				Замовник :	Стадія
				Ворохтянська селищна рада	Аркуш
					Аркушів
					2
					12
План сучасного використання території, щодо якої вносяться зміни до генерального плану села Татарів М 1: 5 000					Ф ОП Микуляк О. В.

Проектний план території, щодо якої вносяться зміни,
та схема проектних обмежень у використанні земель,
М 1:5 000



Проектована територія

УМОВНІ ПОЗНАЧЕННЯ:



ІСНЮЮЧІ	ПРОЕКТНІ	
[Symbol]	[Symbol]	ТЕРИТОРІЯ САДИБНОЇ ЖИТЛОВОЇ ЗАБУДОВИ
[Symbol]	[Symbol]	ТЕРИТОРІЯ БАГАТОКВАРТИРНОЇ ЖИТЛОВОЇ ЗАБУДОВИ
[Symbol]	[Symbol]	ТЕРИТОРІЯ ГРОМАДСЬКОЇ ЗАБУДОВИ
[Symbol]	[Symbol]	ТЕРИТОРІЯ ПЕРСПЕКТИВНОЇ ЗМІНИ ЦІЛЬОВОГО ПРИЗНАЧЕННЯ
[Symbol]	[Symbol]	ЗЕЛЕНІ НАСАДЖЕННЯ В МЕЖАХ ПРИБЕРЕЖНО ЗХИСНОЇ СМУ
[Symbol]	[Symbol]	ТЕРИТОРІЯ ЗЕЛЕНИХ НАСАДЖЕНЬ
[Symbol]	[Symbol]	ТЕРИТОРІЯ ЛІСОВИХ НАСАДЖЕНЬ
[Symbol]	[Symbol]	ТЕРИТОРІЯ РЕКРЕАЦІЙНОГО ПРИЗНАЧЕННЯ
[Symbol]	[Symbol]	ТЕРИТОРІЯ СПОРТИВНИХ ТА ДИТЯЧИХ МАЙДАНЧИКІВ
[Symbol]	[Symbol]	ТЕРИТОРІЯ КЛАДОВИЦЬ
[Symbol]	[Symbol]	ТЕРИТОРІЯ КОМУНАЛЬНИХ ПІДПРИЄМСТВ
[Symbol]	[Symbol]	ТЕРИТОРІЯ ПРОМИСЛОВИХ ПІДПРИЄМСТВ
[Symbol]	[Symbol]	ТЕРИТОРІЯ ТРАНСПОРТНИХ ПІДПРИЄМСТВ
[Symbol]	[Symbol]	ТЕРИТОРІЯ СМУГИ ВІДВОДУ ЗАЛІЗНИЦІ
[Symbol]	[Symbol]	ЛУГОВА РОСЛИННІСТЬ
[Symbol]	[Symbol]	ЧАГАРНИКИ
[Symbol]	[Symbol]	ТЕРИТОРІЯ САДІВ
[Symbol]	[Symbol]	ТЕРИТОРІЯ СІЛЬСЬКОГОСПОДАРСЬКОГО ПРИЗНАЧЕННЯ
[Symbol]	[Symbol]	ТЕРИТОРІЯ ВОДНИХ ПОВЕРХОНЬ
[Symbol]	[Symbol]	ВУЛИЦІ ТА ДОРОГИ З ТВЕРДИМ ПОКРИТТЯМ
[Symbol]	[Symbol]	ПІШОХІДНІ
[Symbol]	[Symbol]	ІНЖЕНЕРНІ ПРОВОДИ, ШТУЧНІ СПОРУДИ
[Symbol]	[Symbol]	МЕЖА ПРОЕКТНИХ ПЛАНУВАЛЬНИХ ОБМЕЖЕНЬ
[Symbol]	[Symbol]	МЕЖА НАСЕЛЕНОГО ПУНКТУ

Примітка:
Дане креслення розроблене на основі викопіювання з генерального плану села Татарів, виданого ДП "Український науково-дослідний інститут проектування міст "ДІПРОМІСТО" імені Ю.М.БІЛОКОНЯ." у 20'17 році

						Замовлення № 352-23			
						Внесення змін до генерального плану с. Татарів та проекту зонування с. Татарів, Ворохтянської ТГ Надвірнянського району Івано-Франківської області в межах розміщення спільної земельної ділянки, площею 0,2443 га, кадастровий номер: 2611091201:13:004:0075 з метою передбачення спорудження водозахисної дамби вздовж берега річки Прут та зміною функціонального призначення території в житлову садибну забудову по вул. Т. Шевченка в с. Татарів			
Зм.	к-ть	Арк.	№ док.	підпис	дата	Замовник: Ворохтянська селищна рада	Стадія	Аркуш	Аркушів
Ф О П					2024			3	12
Г А П					2024				
Виконав					2024				
Н. контроль					2024				
						Проектний план території, щодо якої вносяться зміни, та схема проектних обмежень у використанні земель М 1: 5 000			
						Ф ОП Микуляк О. В.			

**План функціонального зонування території ,щодо якої вносяться зміни до
генерального плану села Татарів**

М 1: 5 000

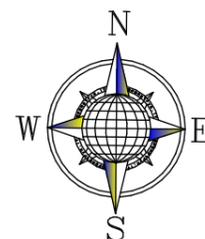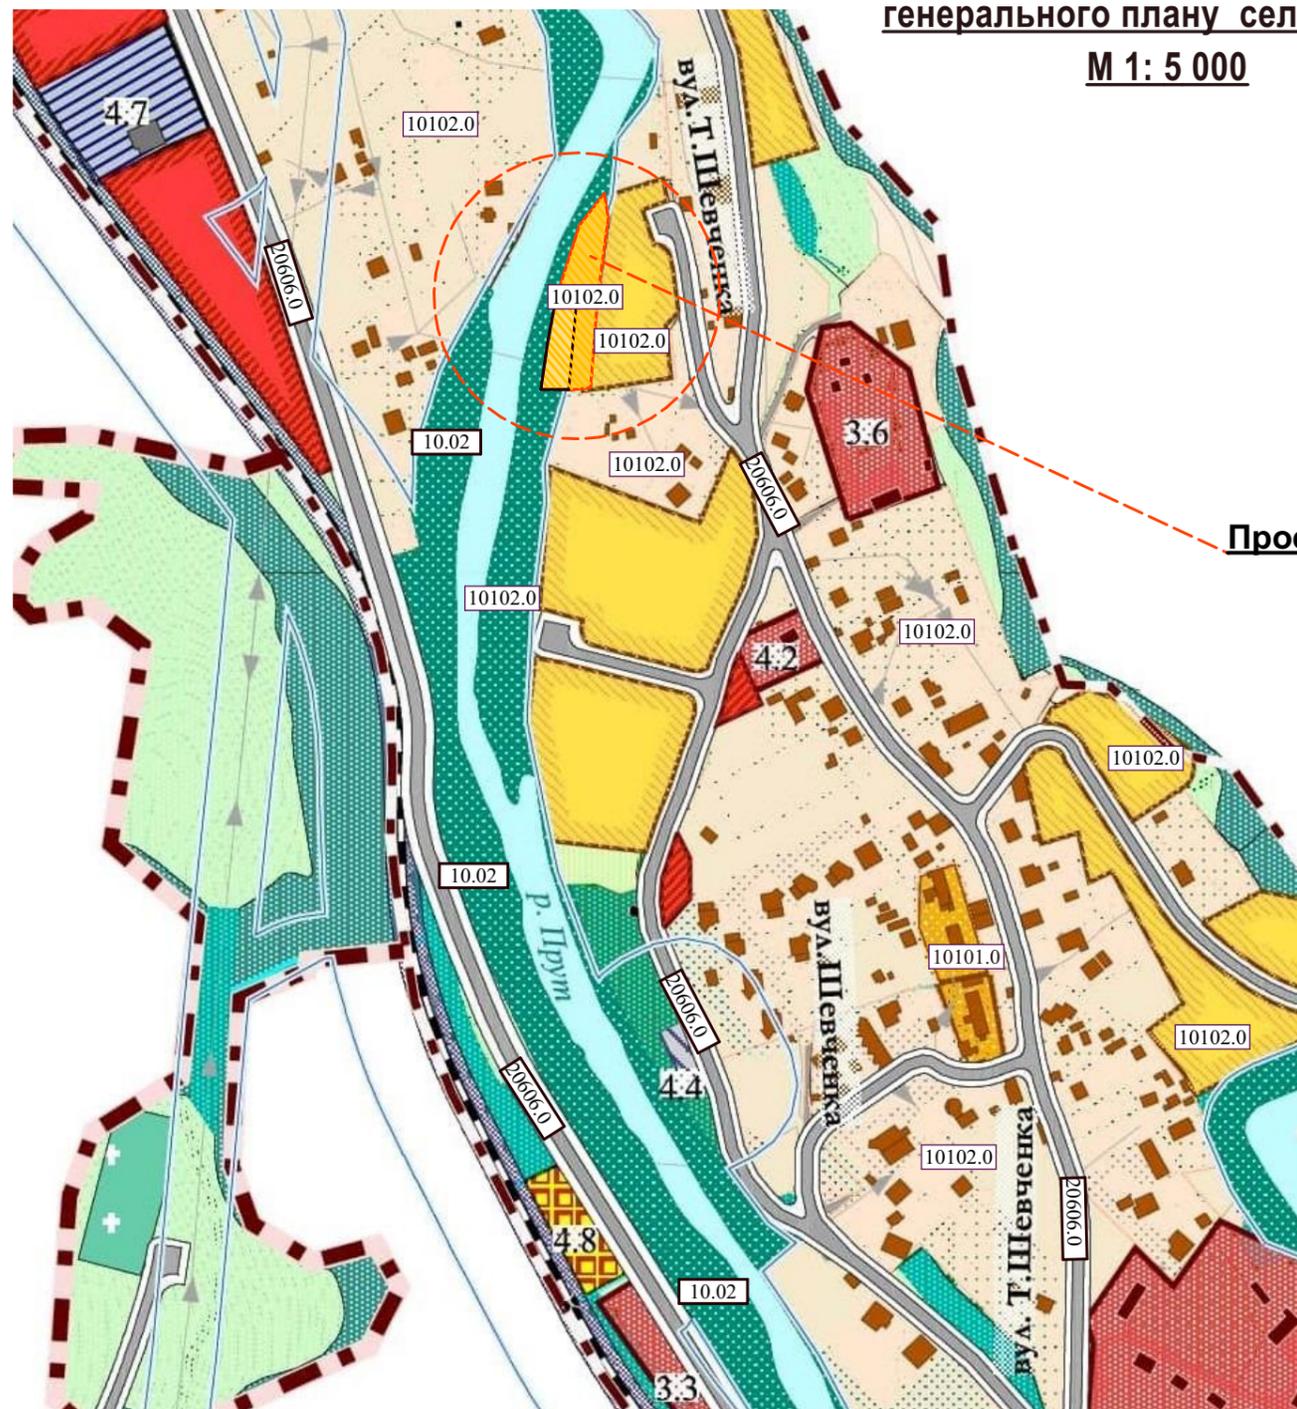

Проектована територія

УМОВНІ ПОЗНАЧЕННЯ:

ІСНУЮЧІ	ПРОЕКТНІ	
[Symbol]	[Symbol]	ТЕРИТОРІЯ САДИБНОЇ ЖИТЛОВОЇ ЗАБУДОВИ
[Symbol]	[Symbol]	ТЕРИТОРІЯ БАГАТОКВАРТИРНОЇ ЖИТЛОВОЇ ЗАБУДОВИ
[Symbol]	[Symbol]	ТЕРИТОРІЯ ГРОМАДСЬКОЇ ЗАБУДОВИ
[Symbol]	[Symbol]	ТЕРИТОРІЯ ПЕРСПЕКТИВНОЇ ЗМІНИ ЦІЛЬОВОГО ПРИЗНАЧЕННЯ
[Symbol]	[Symbol]	ЗЕЛЕНІ НАСАДЖЕННЯ В МЕЖАХ ПРИБЕРЕЖНО ЗАХИСНОЇ СМУ
[Symbol]	[Symbol]	ТЕРИТОРІЯ ЗЕЛЕНИХ НАСАДЖЕНЬ
[Symbol]	[Symbol]	ТЕРИТОРІЯ ЛІСОВИХ НАСАДЖЕНЬ
[Symbol]	[Symbol]	ТЕРИТОРІЯ РЕКРЕАЦІЙНОГО ПРИЗНАЧЕННЯ
[Symbol]	[Symbol]	ТЕРИТОРІЯ СПОРТИВНИХ ТА ДИТЯЧИХ МАЙДАНЧИКІВ
[Symbol]	[Symbol]	ТЕРИТОРІЯ КЛАДОВИЩ
[Symbol]	[Symbol]	ТЕРИТОРІЯ КОМУНАЛЬНИХ ПІДПРИЄМСТВ
[Symbol]	[Symbol]	ТЕРИТОРІЯ ПРОМИСЛОВИХ ПІДПРИЄМСТВ
[Symbol]	[Symbol]	ТЕРИТОРІЯ ТРАНСПОРТНИХ ПІДПРИЄМСТВ
[Symbol]	[Symbol]	ТЕРИТОРІЯ СМУГИ ВІДВОДУ ЗАЛІЗНИЦІ
[Symbol]	[Symbol]	ЛУГОВА РОСЛИННІСТЬ
[Symbol]	[Symbol]	ЧАГАРНИКИ
[Symbol]	[Symbol]	ТЕРИТОРІЯ САДІВ
[Symbol]	[Symbol]	ТЕРИТОРІЯ СІЛЬСЬКОГОСПОДАРСЬКОГО ПРИЗНАЧЕННЯ
[Symbol]	[Symbol]	ТЕРИТОРІЯ ВОДНИХ ПОВЕРХОНЬ
[Symbol]	[Symbol]	ВУЛИЦЯ ТА ДОРОГИ З ТВЕРДИМ ПОКРИТТЯМ
[Symbol]	[Symbol]	ПІШОХІДНІ
[Symbol]	[Symbol]	ШЛЯХОПРОВІДИ, ШТУЧНІ СПОРУДИ
[Symbol]	[Symbol]	МЕЖА ПРОЕКТНИХ ПЛАНУВАЛЬНИХ ОБМЕЖЕНЬ
[Symbol]	[Symbol]	МЕЖА НАСЕЛЕНОГО ПУНКТУ

Таблиця функціонального призначення територій

Код та назва виду функціонального призначення території	Код згідно з Класифікатором цільового використання земельних ділянок		Код та назва виду функціонального призначення території	Код згідно з Класифікатором цільового використання земельних ділянок	
	Переважні (основні) види	Супутні види		Переважні (основні) види	Супутні види
10102.0 території житлової садибної забудови	02.01; 08.01	02.05; 02.06; 02.09; 02.12; 03.02; 03.03; 03.05; 04.10; 05.01; 07.02; 07.08; 03.06 (в частині резиденцій); 03.07; 03.08; 03.12; 03.13; 03.14 (в частині об'єктів, які не потребують встановлення санітарних обмежень на прилеглої території); 13.02 (в частині поштових відділень); 11.04; 13.01; 13.03; 14.02 (в частині розміщення об'єктів розподільчих мереж)	20606.0 території вулиць та доріг	08.01; 12.13	04.10; 07.08; 11.07
10.02 Для облаштування та догляду за прибережними захисними смугами	10.02	10.02			

Примітки:

- Дане креслення розроблене на основі виколювання з генерального плану села Татарів, виданого ДП "Український науково-дослідний інститут проектування міст "ДІПРОМІСТО" імені Ю.М.БІЛОКОНЯ" у 2017 році
- Опис функціональних зон поданий в розділі "Функціональне зонування" пояснювальної записки

Замовлення № 352-23					
Внесення змін до генерального плану с. Татарів та проекту зонування с. Татарів, Ворохтянської ТГ Надвірнянського району Івано-Франківської області в межах розміщення спільної земельної ділянки, площею 0,2443 га, кадастровий номер: 2611091201:13:004:0075 з метою передбачення спорудження водозахисної дамби вздовж берега річки Прут та зміною функціонального призначення території в житлову садибну забудову по вул. Т. Шевченка в с. Татарів					
Зм.	к-ть	Арк.	№ док.	підпис	дата
Ф О П		Микуляк О.В.		[Signature]	2024
Г А П		О. Микуляк		[Signature]	2024
Виконав		І.Петришин		[Signature]	2024
Н. контроль		О. Микуляк		[Signature]	2024
Замовник : Ворохтянська селищна рада				Стадія	Аркуш
План функціонального зонування території ,щодо якої вносяться зміни до генерального плану села Татарів М 1: 5 000					Аркушів
				Ф ОП Микуляк О. В.	

взамін інв №


підпис і дата

інв № оригіналу

інв № оригіналу	підпис і дата	взамін інв №


Схема існуючого використання території та схема існуючих обмежень у використанні земель

М 1:500

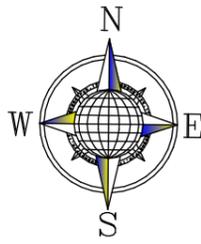

ЕКСПЛІКАЦІЯ БУДІВЕЛЬ І СПОРУД:

№ на плані	НАЗВА	К-ТЬ	примітка
1	Проектна будівля	1	
2	Існуючі будівлі	4	
3	Автостоянка	1	
4	Трансформаторна підстанція (існуюча)	1	
5	Пожежний гідрант	1	
6	КАНАЛІЗАЦІЙНА НАСОСНА СТАНЦІЯ	1	

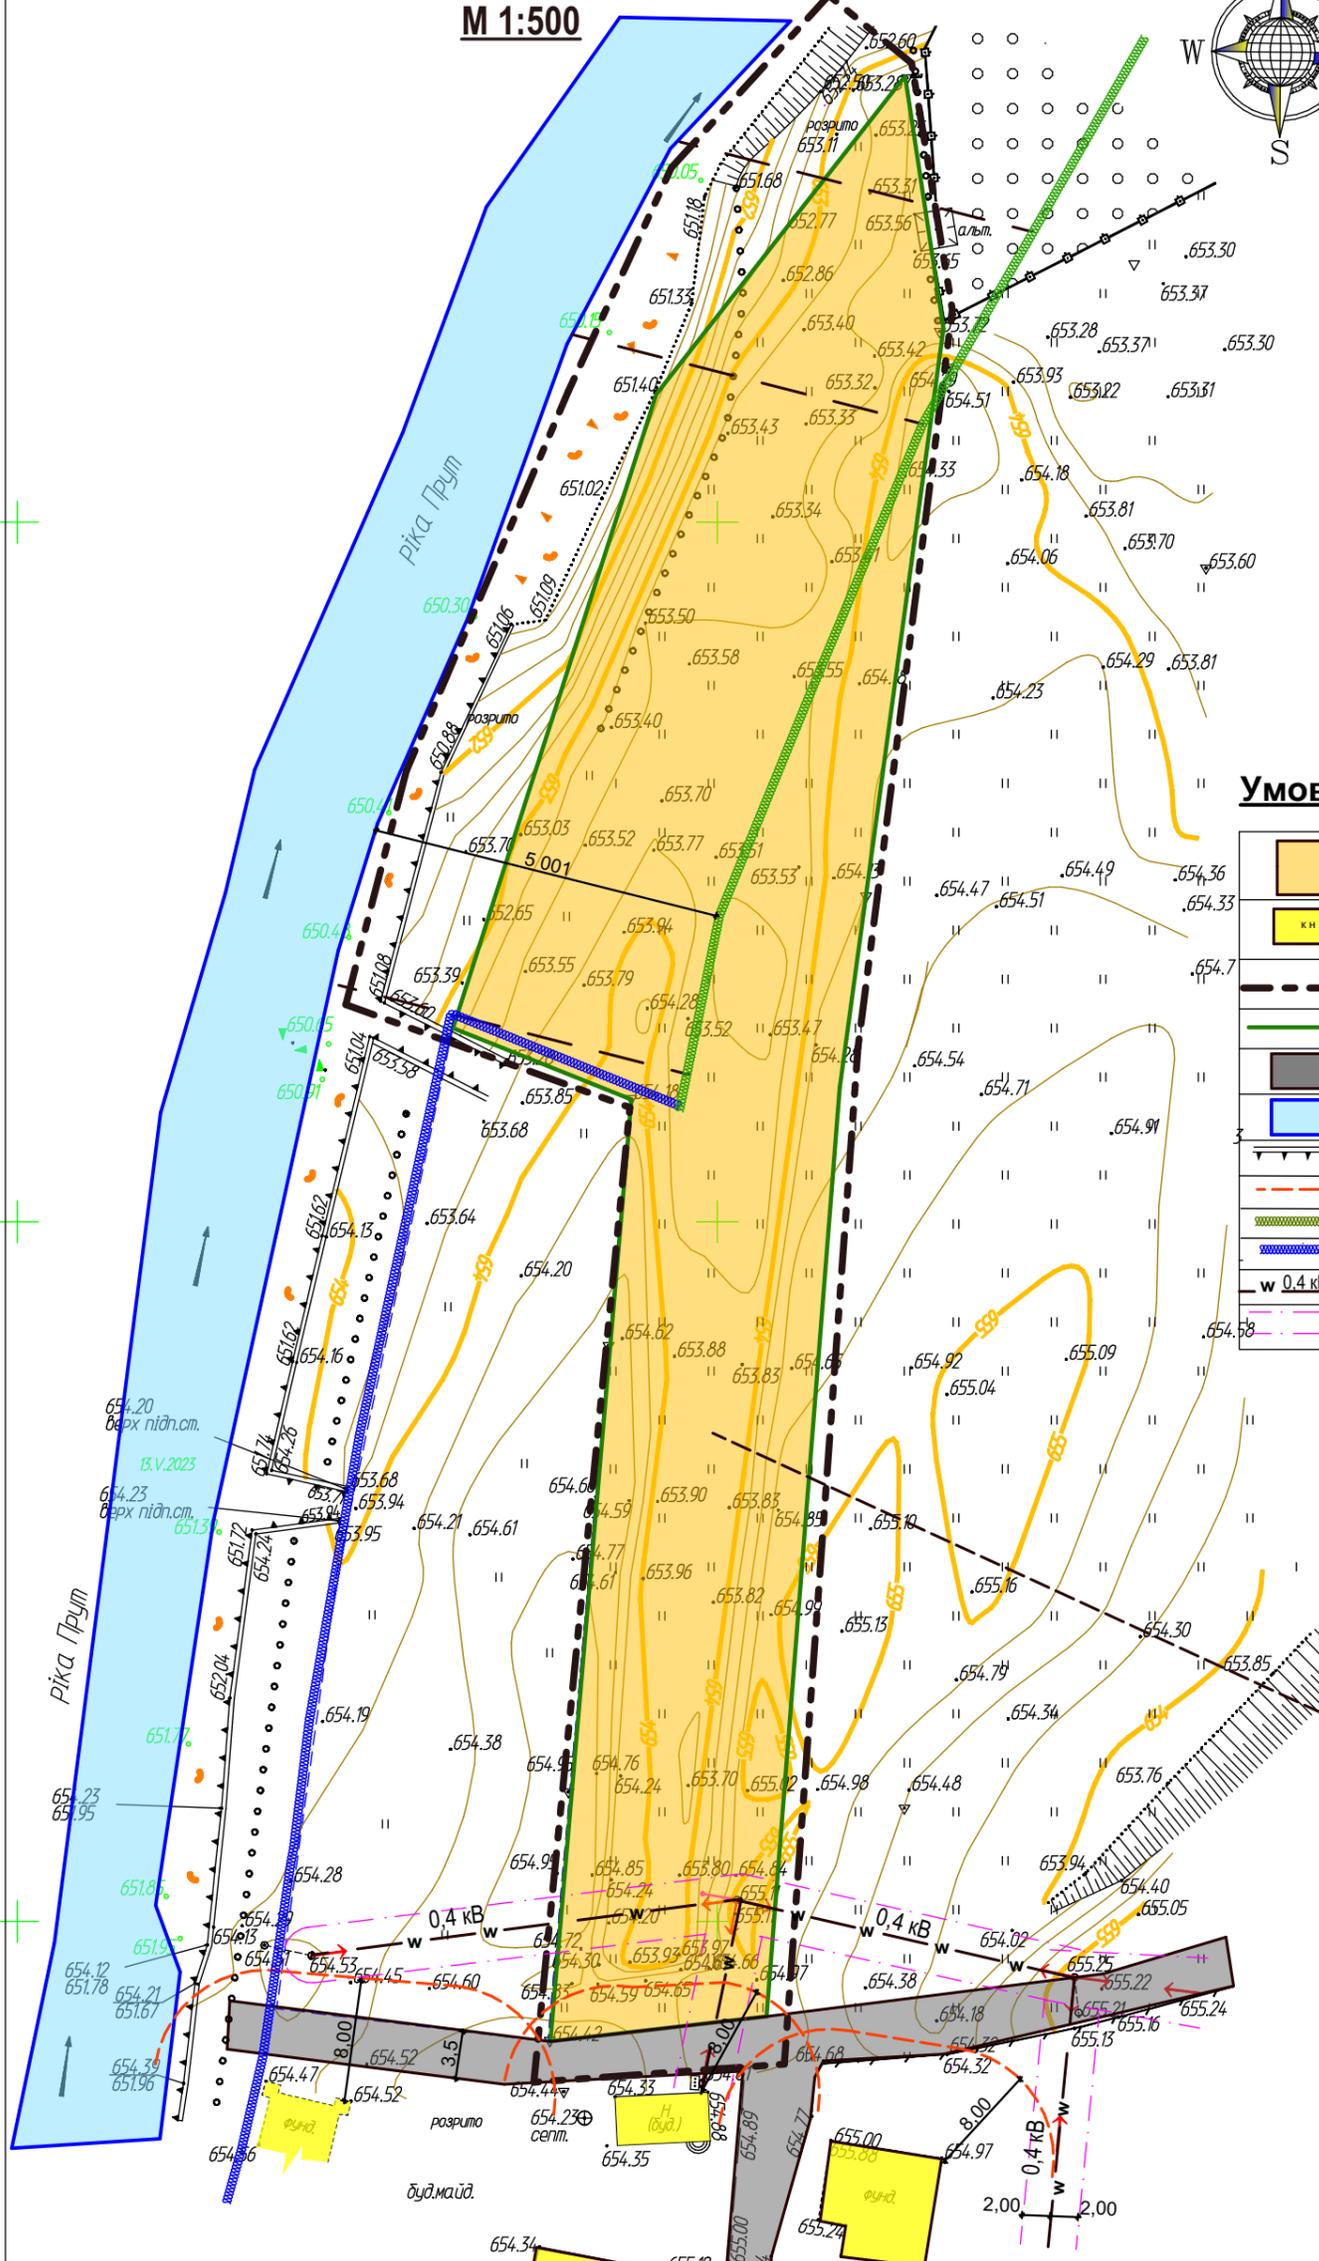

Умовні позначення :

	Проектвана територія
	Існуючі будівлі
	Межа території, що опрацюється
	Межа проекрованої земельної ділянки
	Існуючі проїзди
	Водна поверхня річки
	існуючі берегоукріплення (габіони)
	Противопожні розриви згідно ДБН Б. 2.2-12:2019
	Межа прибережної захисної смуги згідно діючого генплану
	Межа прибережної захисної смуги згідно попередньо внесених змін
	ЛЕП 0.4кв
	Охоронна смуга ЛЕП 0.4кв

Проектвана земельна ділянка, кадастровий номер: 2611091201:13:004:0075 площа 0,2443 га.

Дане креслення розроблене на основі геодезичної зйомки, виконаної Ф О П Демчук Я.В.
Система висот Балтійська
Система координат СК-63(СК 2000)
Суцільні горизонталі проведені через 0,25 м

Зм.	к-ть	Арк.	№ док.	підпис	дата
Ф О П		Микуляк О.В.			2024
Г А П		О. Микуляк			2024
		І.Петришин			2024
Н. контроль		О. Микуляк			2024

Замовлення № 352-23

Внесення змін до генерального плану с. Татарів та проекту зонування с. Татарів, Ворохтянської ТГ Надвірнянського району Івано-Франківської області в межах розміщення спільної земельної ділянки, площею 0,2443 га, кадастровий номер: 2611091201:13:004:0075 з метою передбачення спорудження водозахисної дамби вздовж берега річки Прут та зміною функціонального призначення території в житлову садибну забудову по вул. Т. Шевченка в с. Татарів

Замовник :
Ворохтянська селищна рада



Стадія	Аркуш	Аркушів
	5	12

План існуючого використання території та схема існуючих обмежень у використанні земель
М 1:500

Ф О П Микуляк О. В.

інв № оригіналу	підпис і дата	взамін інв №

**Проектний план, план червоних ліній
та схема проектних обмежень
у використанні земель
М 1:500.**

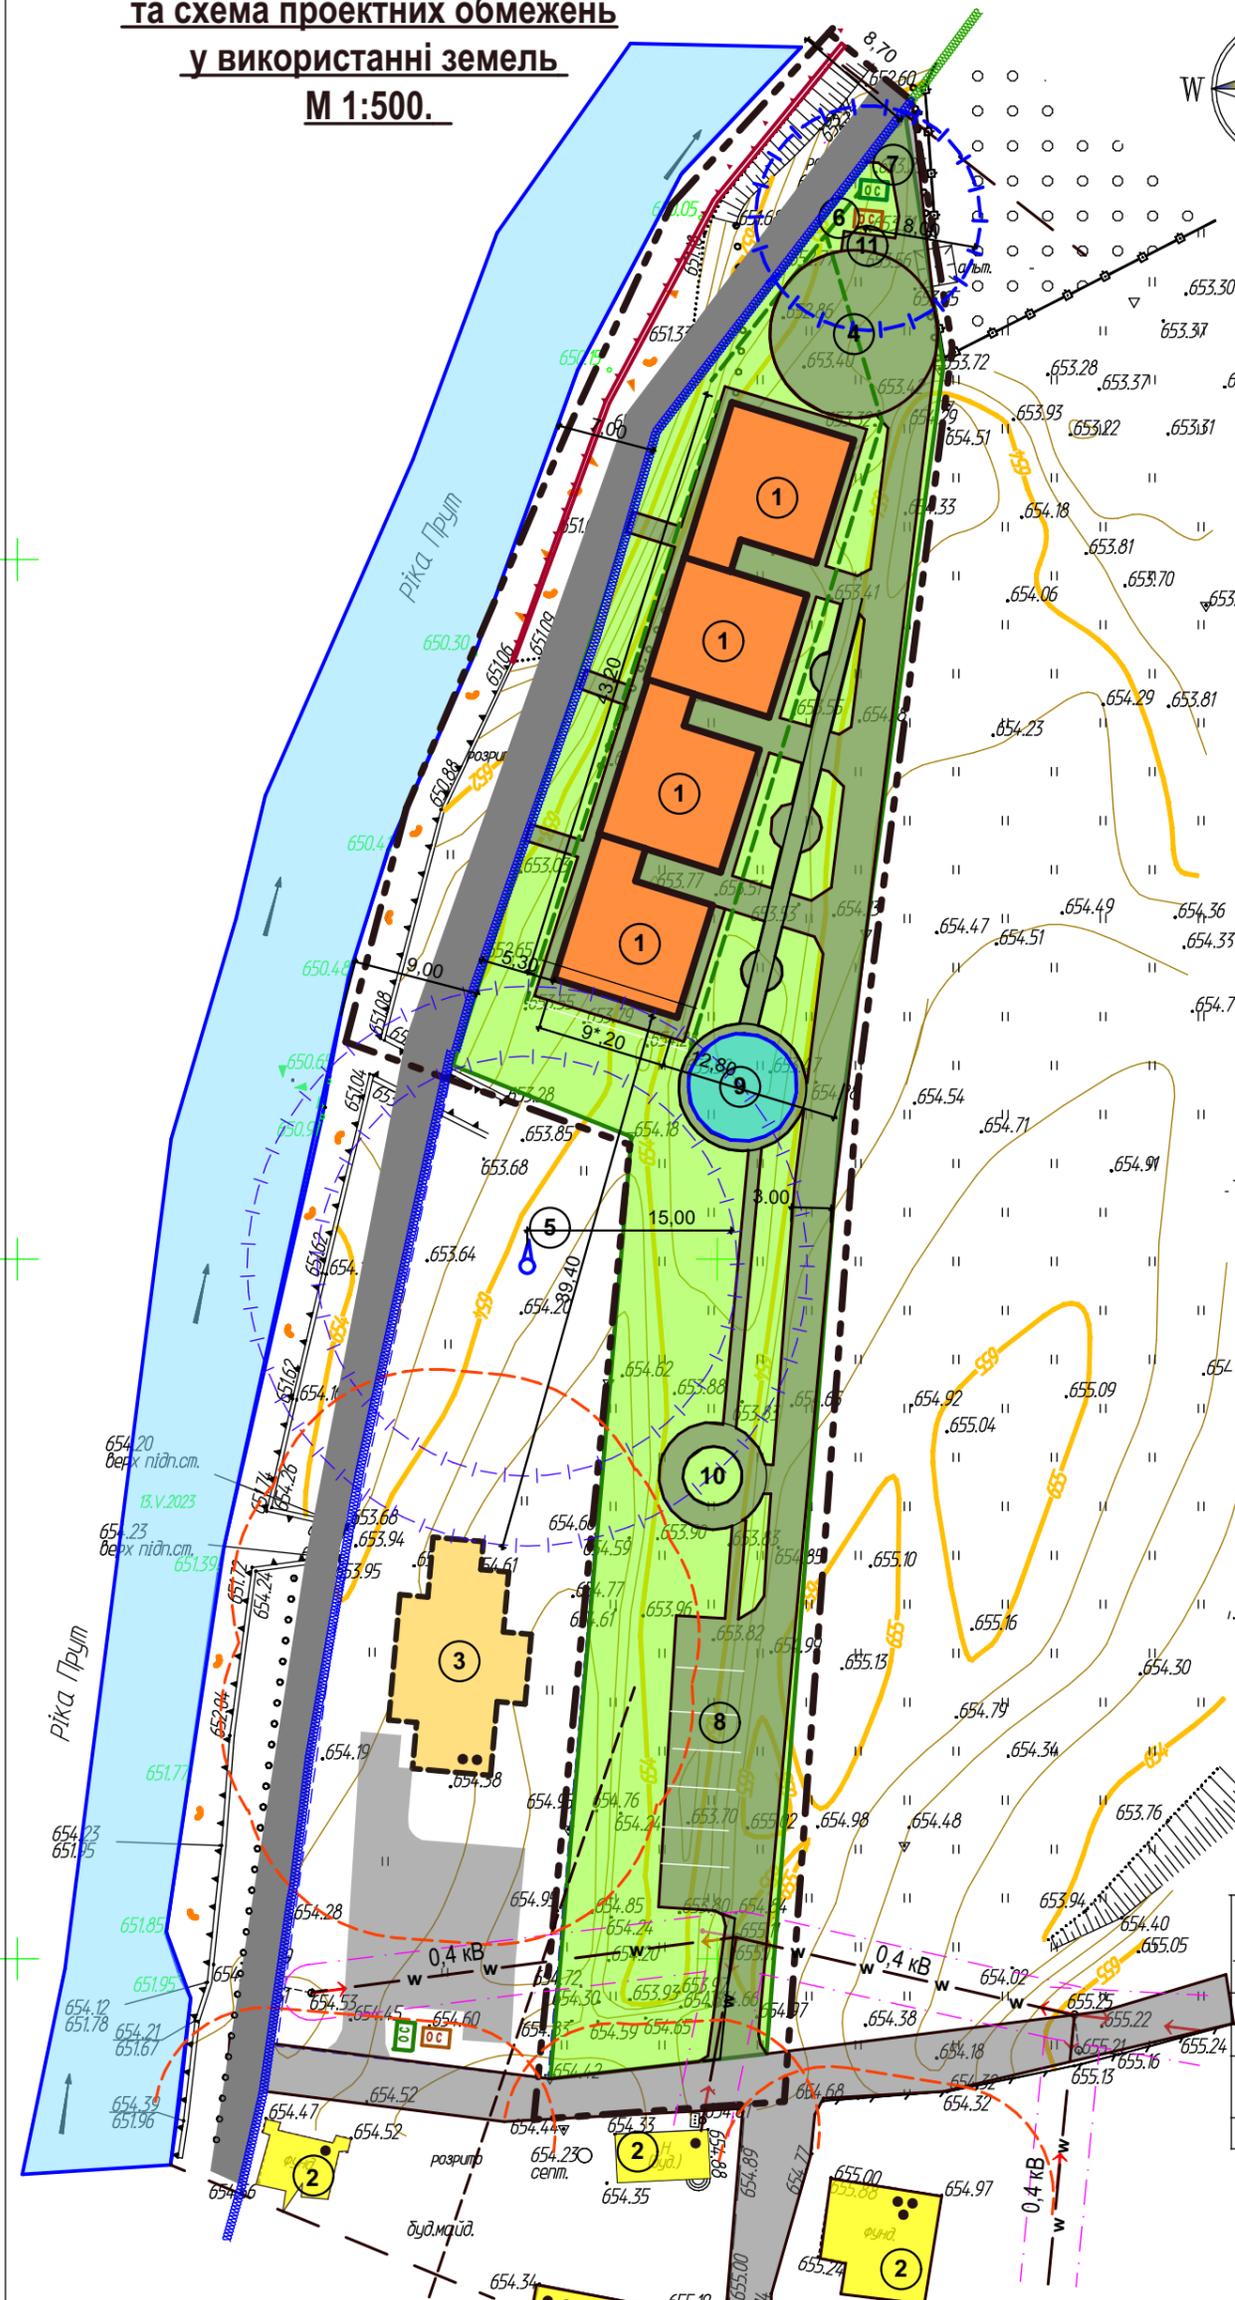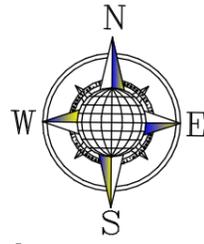

ЕКСПЛІКАЦІЯ БУДІВЕЛЬ І СПОРУД:

№ на плані	НАЗВА	К-ТЬ	примітка
1	Проектні блоковані житлові будинки	4	
2	Існуючі будівлі	4	
3	Раніше запроєктований житловий будинок	1	
4	Розворотний майданчик	1	
5	Свердловина	1	
6	Каналізаційні очисні споруди	1	
7	Очисні споруди поверхневих та дренажних вод	1	
8	Автостоянка	1	
9	Пожежний резервуар (басейн)	1	
10	майданчик для відпочинку	1	
11	Контейнери для збору сміття	1	

Умовні позначення :

	Проектвана територія
	Існуючі будівлі
	Межа території, що опрацюється
	Межа проектваної земельної ділянки
	Існуючі проїзди
	Водна поверхня річки
	існуючі берегоукріплення (габіони)
	Противопожежні розриви згідно ДБН Б. 2.2-12:2019
	Межа прибережної захисної смуги згідно діючого генплану
	Межа прибережної захисної смуги згідно попередньо внесених змін
	ЛЕП 0.4кв
	Охоронна смуга ЛЕП 0.4кв
	Поверховість будівель
	Зелені насадження
	Очисні споруди каналізації
	Очисні споруди поверхневих та дренажних вод
	Дренажна система
	Проектні берегоукріплення (габіони)

Техніко-економічні показники:

№ з/п	Найменування показників	один. виміру	Кількість в межах території	
			в один. виміру	в %
1	Площа проектваної території	м ²	0,2443	100
2	Площа забудови	м ²	428	17,52
3	Площа заощення	м ²	586	23,99
4	Площа озеленення		1429	58,49

**Проектвана земельна ділянка,
кадастровий номер:
2611091201:13:004:0075
площа 0,2443 га.**

Дане креслення розроблене на основі геодезичної зйомки, виконаної Ф О П Демчук Я.В.
Система висот Балтійська
Система координат СК-63(СК 2000)
Суцільні горизонталі проведені через 0,25 м

Зм.	к-ть	Арк.	№ док.	підпис	дата
Ф О П		Микуляк О.В.			2024
Г А П		О. Микуляк			2024
		І.Петришин			2024
Н. контроль		О. Микуляк			2024

Замовлення № 352-23

Внесення змін до генерального плану с. Татарів та проекту зонування с. Татарів, Ворохтянської ТГ Надвірнянського району Івано-Франківської області в межах розміщення спільної земельної ділянки, площею 0,2443 га, кадастровий номер: 2611091201:13:004:0075 з метою передбачення спорудження водозахисної дамби вздовж берега річки Прут та зміною функціонального призначення території в житлову садибну забудову по вул. Т. Шевченка в с. Татарів


Замовник :	Ворохтянська селищна рада	Стадія	Аркуш	Аркушів
			6	12

Проектний план, план червоних ліній та схема проектних обмежень у використанні земель М1:500

Ф О П Микуляк О. В.

інв № оригіналу	підпис і дата	взамін інв №

**Схема транспортної
мобільності та
інфраструктури
М 1:500**

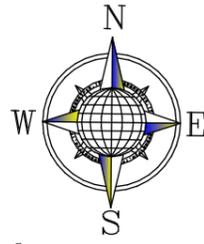


ЕКСПЛІКАЦІЯ БУДІВЕЛЬ І СПОРУД:

№ на плані	НАЗВА	К-ТЬ	примітка
1	Проектні блоковані житлові будинки	4	
2	Існуючі будівлі	4	
3	Раніше запроєктований житловий будинок	1	
4	Розворотний майданчик	1	
5	Свердловина	1	
6	Каналізаційні очисні споруди	1	
7	Очисні споруди поверхневих та дренажних вод	1	
8	Автостоянка	1	
9	Пожежний резервуар (басейн)	1	
10	майданчик для відпочинку	1	
11	Контейнери для збору сміття	1	

Умовні позначення :

	Проектвана територія
	Існуючі будівлі
	Межа території, що опрацюється
	Межа проєктованої земельної ділянки
	Існуючі проїзди
	Водна поверхня річки
	існуючі берегоукріплення (габіони)
	Противожежні розриви згідно ДБН Б. 2.2-12:2019
	Межа прибережної захисної смуги згідно діючого генплану
	Межа прибережної захисної смуги згідно попередньо внесених змін
	ЛЕП 0.4кв
	Охоронна смуга ЛЕП 0.4кв
	Поверховість будівель
	Зелені насадження
	Очисні споруди каналізації
	Очисні споруди поверхневих та дренажних вод
	Дренажна система
	Проектні берегоукріплення (габіони)
	Напрямок руху автотранспорту
	Напрямок руху пішоходів

**Проектвана земельна ділянка,
кадастровий номер:
2611091201:13:004:0075
площа 0,2443 га.**

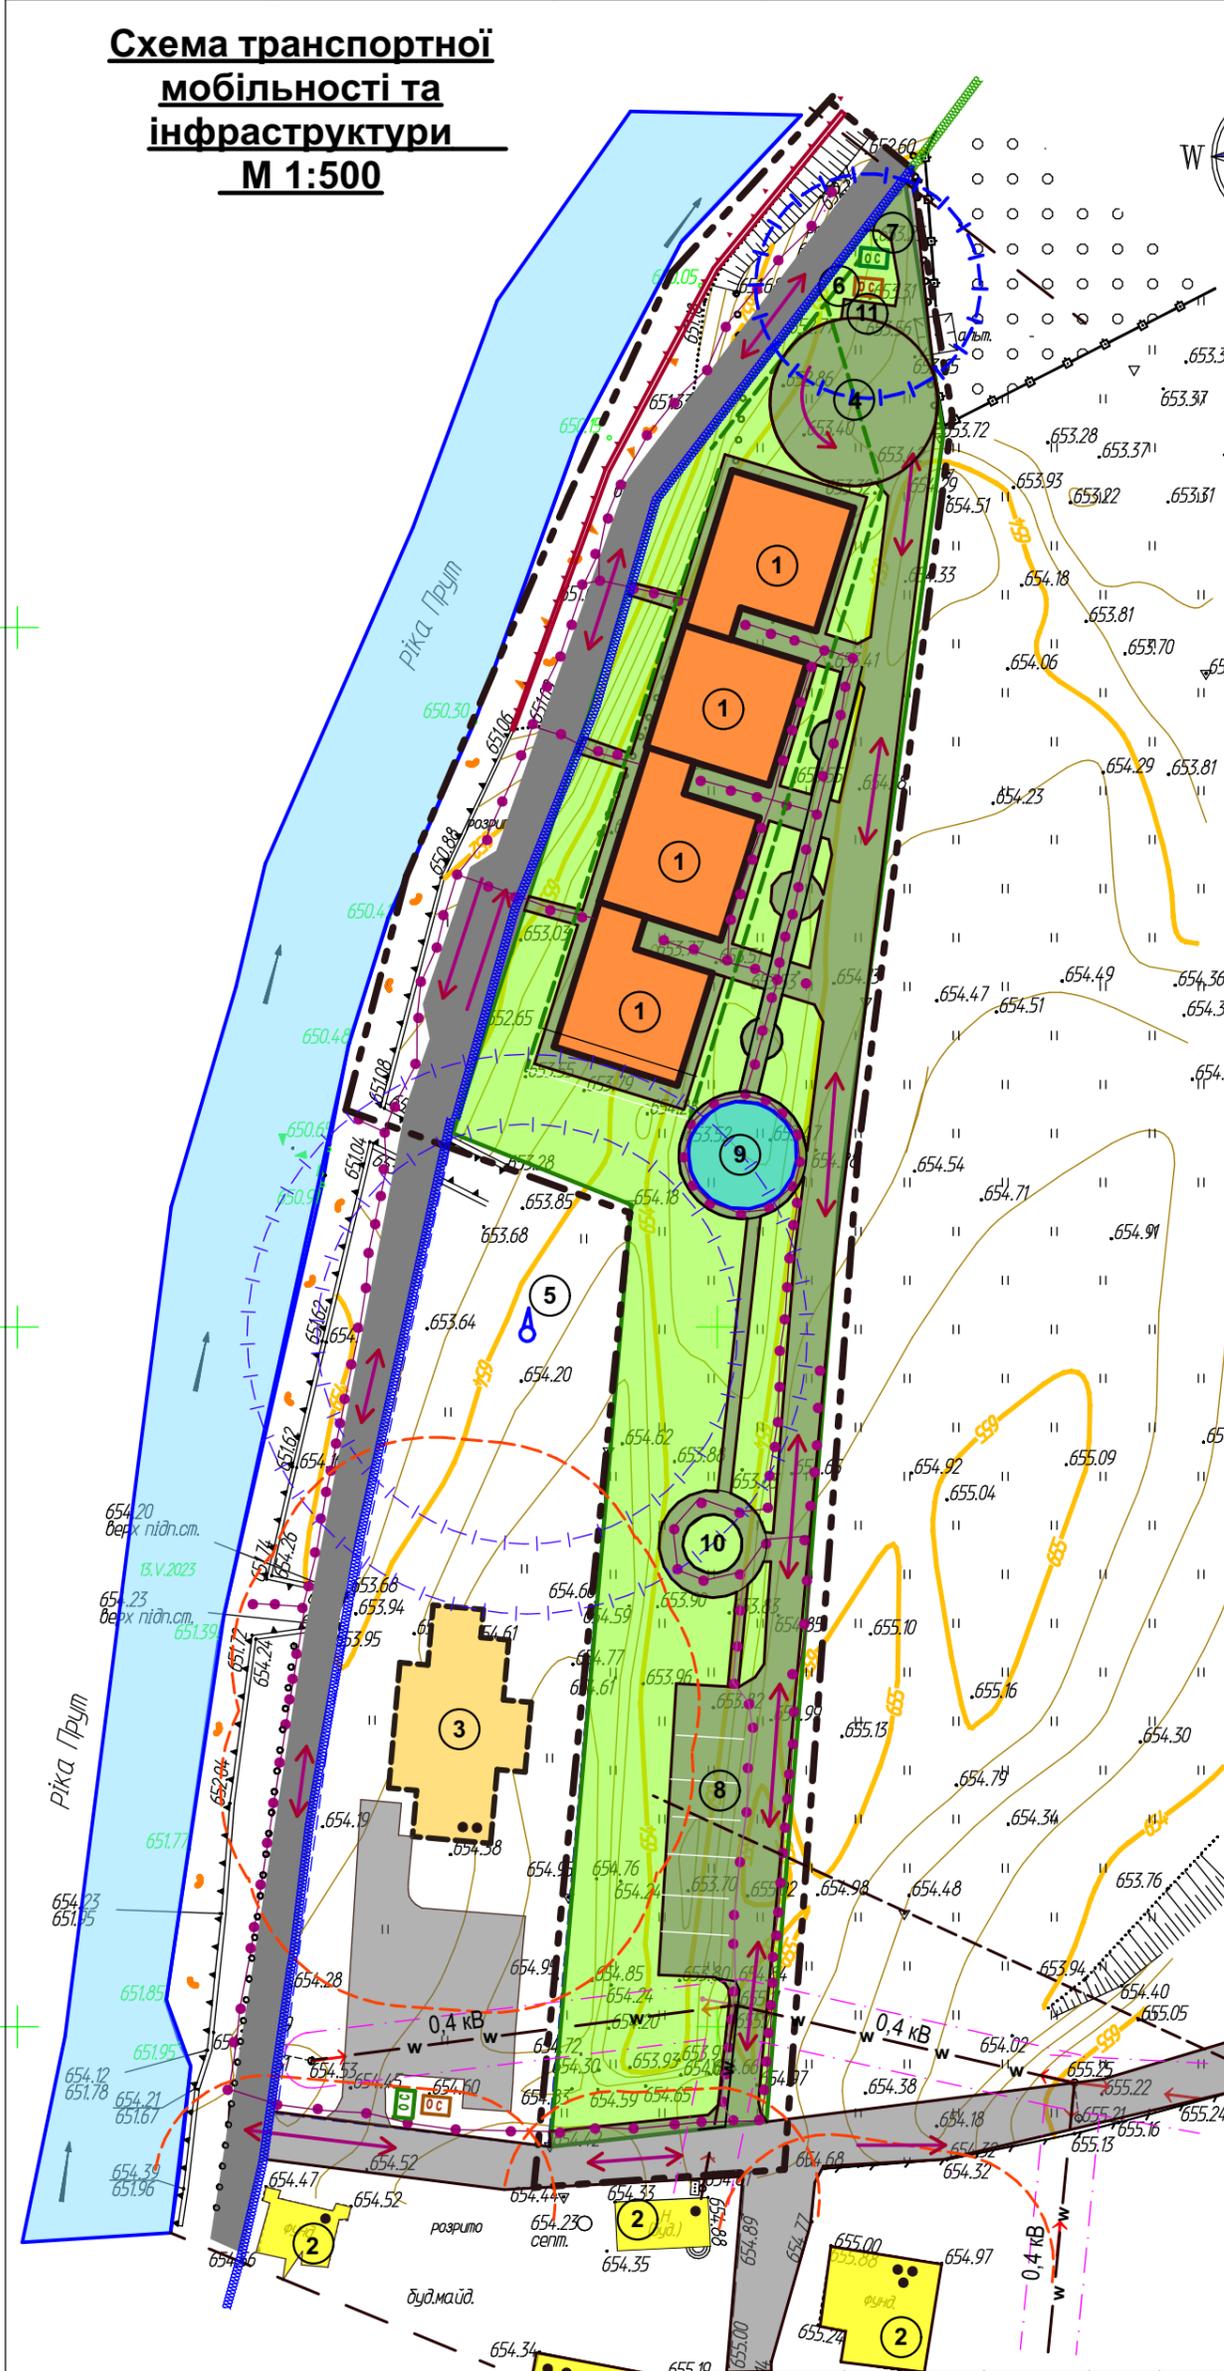


Дане креслення розроблене на основі геодезичної зйомки, виконаної Ф О П Демчук Я.В.
Система висот Балтійська
Система координат СК-63(СК 2000)
Суцільні горизонталі проведені через 0,25 м

Зм.	к-ть	Арк.	№ док.	підпис	дата
Ф О П		Микуляк О.В.			2024
Г А П		О. Микуляк			2024
		І.Петришин			2024
Н. контроль		О. Микуляк			2024

Замовлення № 352-23		
Внесення змін до генерального плану с. Татарів та проєкту зонування с. Татарів, Ворохтянської ТГ Надвірнянського району Івано-Франківської області в межах розміщення спільної земельної ділянки, площею 0,2443 га, кадастровий номер: 2611091201:13:004:0075 з метою передбачення спорудження водозахисної дамби вздовж берега річки Прут та зміною функціонального призначення території в житлову садибну забудову по вул. Т. Шевченка в с. Татарів		
Замовник :	Стадія	Аркуш
Ворохтянська селищна рада		7
Аркушів		12
Схема транспортної мобільності та інфраструктури М 1:500		Ф О П Микуляк О. В.

інв № оригіналу	підпис і дата	взамін інв №

Схема інженерного забезпечення території М 1:500

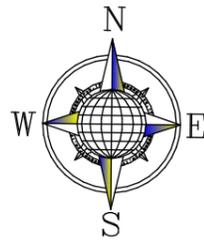

ЕКСПЛІКАЦІЯ БУДІВЕЛЬ І СПОРУД:

№ на плані	НАЗВА	К-ТЬ	примітка
1	Проектні блоковані житлові будинки	4	
2	Існуючі будівлі	4	
3	Раніше запроєктований житловий будинок	1	
4	Розворотний майданчик	1	
5	Свердловина	1	
6	Каналізаційні очисні споруди	1	
7	Очисні споруди поверхневих та дренажних вод	1	
8	Автостоянка	1	
9	Пожежний резервуар (басейн)	1	
10	майданчик для відпочинку	1	
11	Контейнери для збору сміття	1	

Умовні позначення :

	Проектні заблоковані житлові будинки
	Існуючі будівлі
	Межа території, що опрацюється
	Межа проєктованої земельної ділянки
	Існуючі проїзди
	Водна поверхня річки
	існуючі берегоукріплення (габіони)
	Противопожежні розриви згідно ДБН Б. 2.2-12:2019
	Межа прибережної захисної смуги згідно діючого генплану
	Межа прибережної захисної смуги згідно попередньо внесених змін
	ЛЕП 0,4кв
	Охоронна смуга ЛЕП 0,4кв
	Поверховість будівель
	Зелені насадження
	Очисні споруди каналізації
	Очисні споруди поверхневих та дренажних вод
	Дренажна система
	Проектні берегоукріплення (габіони)
	Водопровід побутовий
	Стічна каналізація побутова
	Проектна лінія електропостачання 0,4 кв
	Охоронна смуга побутового водопроводу
	Охоронна смуга побутової каналізації
	Проектна лінія електропостачання 0,4 кв
	Санітарна зона
	Свердловина

**Проектвана земельна ділянка,
кадастровий номер:
2611091201:13:004:0075
площа 0,2443 га.**

Замовлення № 352-23

Внесення змін до генерального плану с. Татарів та проекту зонування с. Татарів, Ворохтянської ТГ Надвірнянського району Івано-Франківської області в межах розміщення спільної земельної ділянки, площею 0,2443 га, кадастровий номер: 2611091201:13:004:0075 з метою передбачення спорудження водозахисної дамби вздовж берега річки Прут та зміною функціонального призначення території в житлову садибну забудову по вул. Т. Шевченка в с. Татарів

Дане креслення розроблене на основі геодезичної зйомки, виконаної Ф О П Демчук Я.В.
Система висот Балтійська
Система координат СК-63(СК 2000)
Суцільні горизонталі проведені через 0,25 м

Зм.	к-ть	Арк.	№ док.	підпис	дата
Ф О П		Микуляк О.В.			2024
Г А П		О. Микуляк			2024
		І.Петришин			2024
Н. контроль		О. Микуляк			2024

Замовник :
Ворохтянська селищна рада


Стадія	Аркуш	Аркушів
	8	12

Схема інженерного
забезпечення території
М 1:500

Ф О П Микуляк О. В.

інв № оригіналу	підпис і дата	взамін інв №

**Схема інженерної підготовки,
благоустрою території та
вертикального планування
М 1:500**

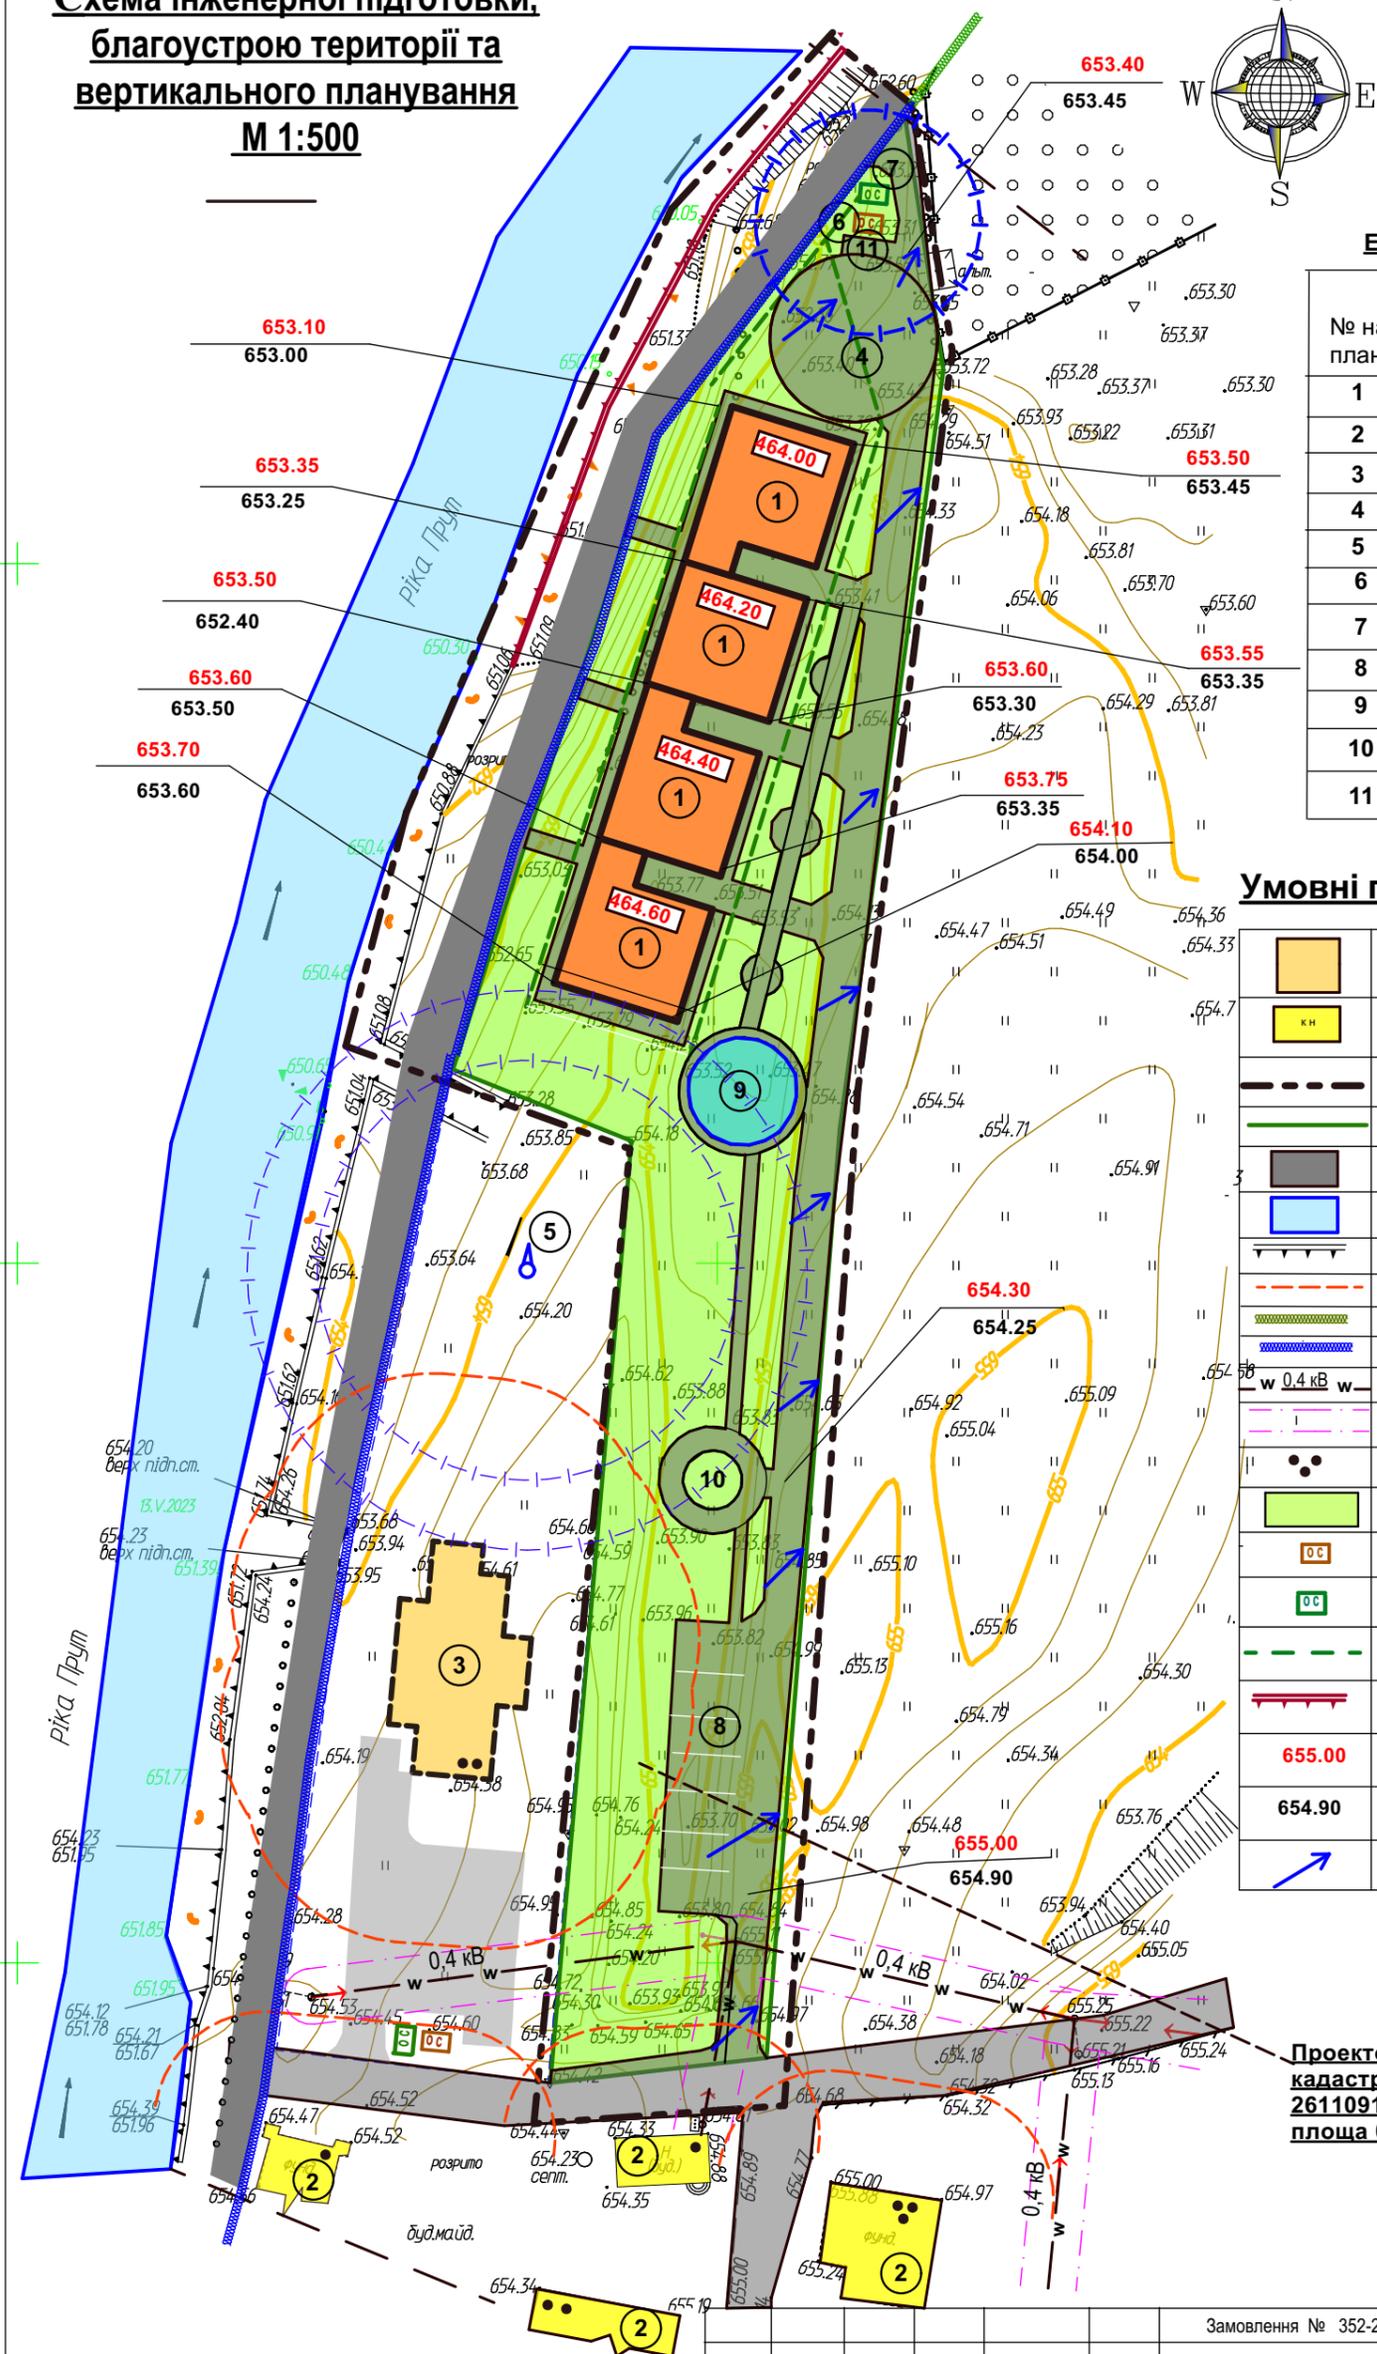

ЕКСПЛІКАЦІЯ БУДІВЕЛЬ І СПОРУД:

№ на плані	НАЗВА	К-ТЬ	примітка
1	Проектні блоковані житлові будинки	4	
2	Існуючі будівлі	4	
3	Раніше запроєктований житловий будинок	1	
4	Розворотний майданчик	1	
5	Свердловина	1	
6	Каналізаційні очисні споруди	1	
7	Очисні споруди поверхневих та дренажних вод	1	
8	Автостоянка	1	
9	Пожежний резервуар (басейн)	1	
10	майданчик для відпочинку	1	
11	Контейнери для збору сміття	1	

Умовні позначення :

	Проектвана територія
	Існуючі будівлі
	Межа території, що опрацюється
	Межа проекрованої земельної ділянки
	Існуючі проїзди
	Водна поверхня річки
	Існуючі берегоукріплення (габіони)
	Противопожні розриви згідно ДБН Б. 2.2-12:2019
	Межа прибережної захисної смуги згідно діючого генплану
	Межа прибережної захисної смуги згідно попередньо внесених змін
	ЛЕП 0.4кв
	Охоронна смуга ЛЕП 0.4кв
	Поверховість будівель
	Зелені насадження
	Очисні споруди каналізації
	Очисні споруди поверхневих та дренажних вод
	Дренажна система
	Проектні берегоукріплення (габіони)
	655.00 Проектна відмітка рельєфу
	654.90 існуюча відмітка рельєфу
	Напрямок відводу поверхневих вод

**Проектвана земельна ділянка,
кадастровий номер:
2611091201:13:004:0075
площа 0,2443 га.**

Дане креслення розроблене на основі геодезичної зйомки, виконаної Ф О П Демчук Я.В.
Система висот Балтійська
Система координат СК-63(СК 2000)
Суцільні горизонталі проведені через 0,25 м

Зм.	к-ть	Арк.	№ док.	підпис	дата
Ф О П		Микуляк О.В.			2024
Г А П		О. Микуляк			2024
		І.Петришин			2024
Н. контроль		О. Микуляк			2024

Замовлення № 352-23

Внесення змін до генерального плану с. Татарів та проекту зонування с. Татарів, Ворохтянської ТГ Надвірнянського району Івано-Франківської області в межах розміщення спільної земельної ділянки, площею 0,2443 га, кадастровий номер: 2611091201:13:004:0075 з метою передбачення спорудження водозахисної дамби вздовж берега річки Прут та зміною функціонального призначення території в житлову садибну забудову по вул. Т. Шевченка в с. Татарів


Замовник:
Ворохтянська селищна рада

Стадія	Аркуш	Аркушів
	9	12

Схема інженерної підготовки, благоустрою території та вертикального планування
М 1:500

Ф О П Микуляк О. В.


Поперечний профіль місцевого проїзду
М 1: 200

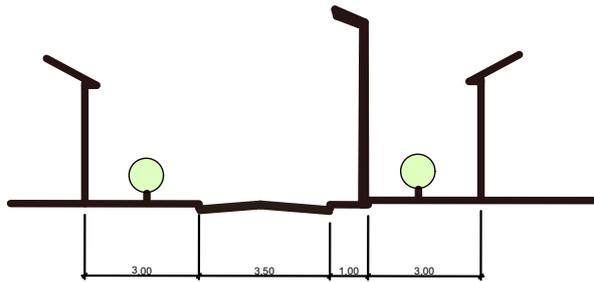


						Замовлення № 352-23			
						Внесення змін до генерального плану с. Татарів та проекту зонування с. Татарів, Ворохтянської ТГ Надвірнянського району Івано-Франківської області в межах розміщення спільної земельної ділянки, площею 0,2443 га, кадастровий номер: 2611091201:13:004:0075 з метою передбачення спорудження водозахисної дамби вздовж берега річки Прут та зміною функціонального призначення території в житлову садибну забудову по вул. Т. Шевченка в с. Татарів			
Зм.	к-ть	Арк.	№ док	підпис	дата				
	Ф О П	О.Микуляк.			2024	Замовник : Ворохтянська селищна рада	стадія	Аркуш	Аркушів
	Г А П	О.Микуляк			2024		ДПТ	10	12
	Виконав	Петришин І.С.			2024				
	Н. контроль	О.Микуляк			2024	Поперечний профіль місцевого проїзду М 1: 200	Ф ОП Микуляк О.В.		

План сучасного використання земель за формою власності із зазначенням категорій та виду цільового призначення, з урахуванням наявних обмежень та обтяжень М 1: 1000

Умовні позначення :

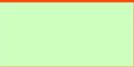-  Межі проєктованих земельних ділянок
-  Межі суміжних земельних ділянок
-  Землі для ведення особистого селянського господарства
-  Землі не занесені в Державний реєстр
-  Землі житлової та громадської забудови
-  Існуючі межі прибережної захисної смуги згідно діючого генерального плану

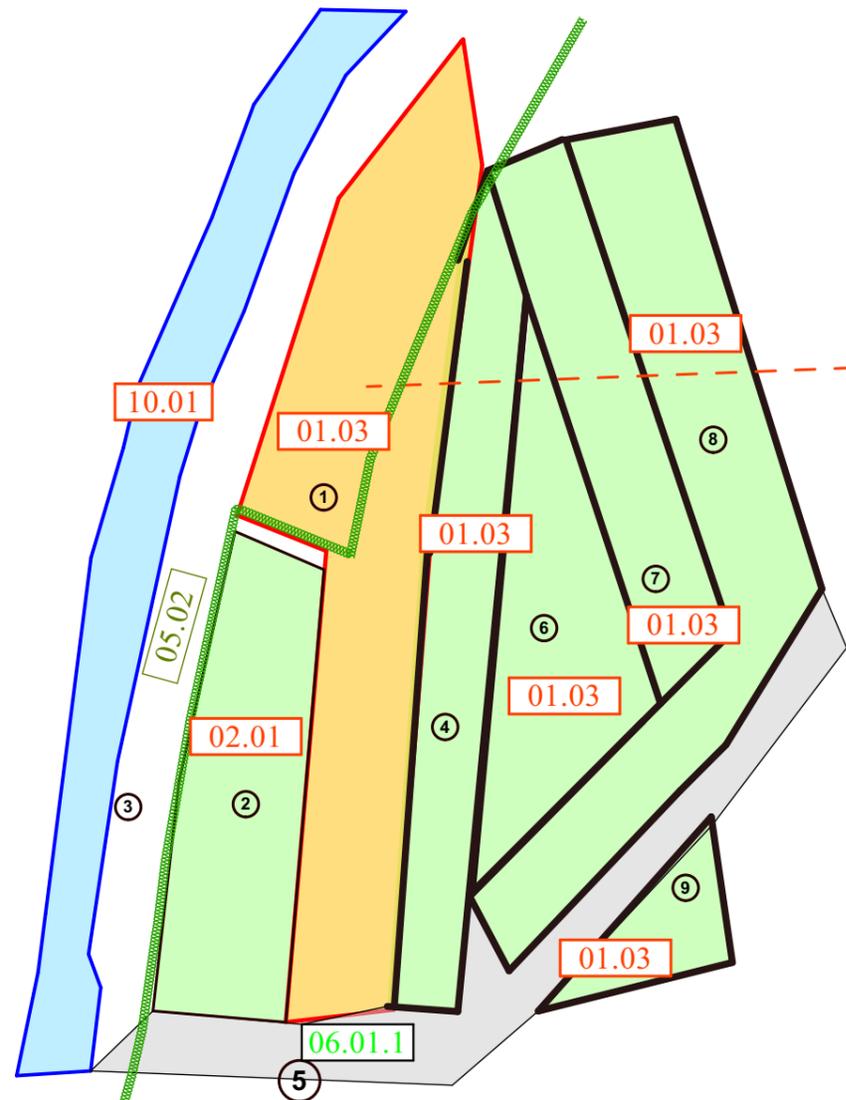

Проєктована земельна ділянка, кадастровий номер: 2611091201:13:004:0075, площа 0,2443 га.

Цільове призначення земельних ділянок згідно Класифікатора видів (Додаток 59)

- 01.03** Для ведення особистого селянського господарства
- 10.01** Для експлуатації та догляду за водними об'єктами
- 02.01** Для будівництва та обслуговування садибних житлових будинків, господарських будвель і споруд

Обмеження щодо використання земель та земельних ділянок (Додаток 6)

- 05.02** Прибережна захисна смуга вздовж річок, навколо водойм та на островах
- 06.01.1** Території в червоних лініях


Експлікація земель:

- 1.Проєктована земельна ділянка , кадастровий номер : 2611091201:13:004:0075, площа 0,2443 га, призначення: 01.03 .для ведення особистого селянського господарства (приватна власність)
2. земельна ділянка , кадастровий номер : 2611091201:13:00:0016, площа 0,1181 га, призначення: 02.01 Для будівництва та обслуговування садибних житлових будинків, господарських будвель і споруд (приватна власність)
3. Земельна ділянка , не занесена до Державного земельного кадастру
- 4 Земельна ділянка , кадастровий номер : 2611091201:13:004:0013, площа 0,1204 га, призначення: 01.03 .для ведення особистого селянського господарства (приватна власність)
5. Земельна ділянка , не занесена до Державного земельного кадастру
- 6.Земельна ділянка , кадастровий номер : 2611091201:13:001:0115, площа 0,098 га, призначення: 01.03 .для ведення особистого селянського господарства (приватна власність)
7. Земельна ділянка , кадастровий номер : 2611091201:13:004:0063, площа 0,1 га, призначення: 01.03 .для ведення особистого селянського господарства (приватна власність)
8. Земельна ділянка , кадастровий номер : 2611091201:13:004 :0053, площа 0,1812 га, призначення: 01.03 .для ведення особистого селянського господарства (приватна власність)
- 9.Земельна ділянка , кадастровий номер : 2611091201:13:001:0116, площа 0,032 га, призначення: 01.03 .для ведення особистого селянського господарства (приватна власність)

						Замовлення № 352-23			
						Внесення змін до генерального плану с. Татарів та проєкту зонування с. Татарів , Ворохтянської ТГ Надвірнянського району Івано-Франківської області в межах розміщення спільної земельної ділянки , площею 0,2443 га, кадастровий номер: 2611091201:13:004:0075 з метою передбачення спорудження водозахисної дамби вздовж берега річки Прут та зміною функціонального призначення території в житлову садибну забудову по вул. Т. Шевченка в с. Татарів			
Зм.	к-ть	Арк.	№ док.	підпис	дата	Замовник : Ворохтянська селищна рада	Стадія	Аркуш	Аркушів
							ДПТ	11	12
							Ф О П Микуляк О.В.		
							План сучасного використання земель за формою власності із зазначенням категорій та виду цільового призначення, з урахуванням наявних обмежень та обтяжень М 1: 1 000		

План обмежень у використанні земель, відомості про які підлягають внесенню до Державного земельного кадастру на підстав розробленої містобудівної документації

М 1: 500

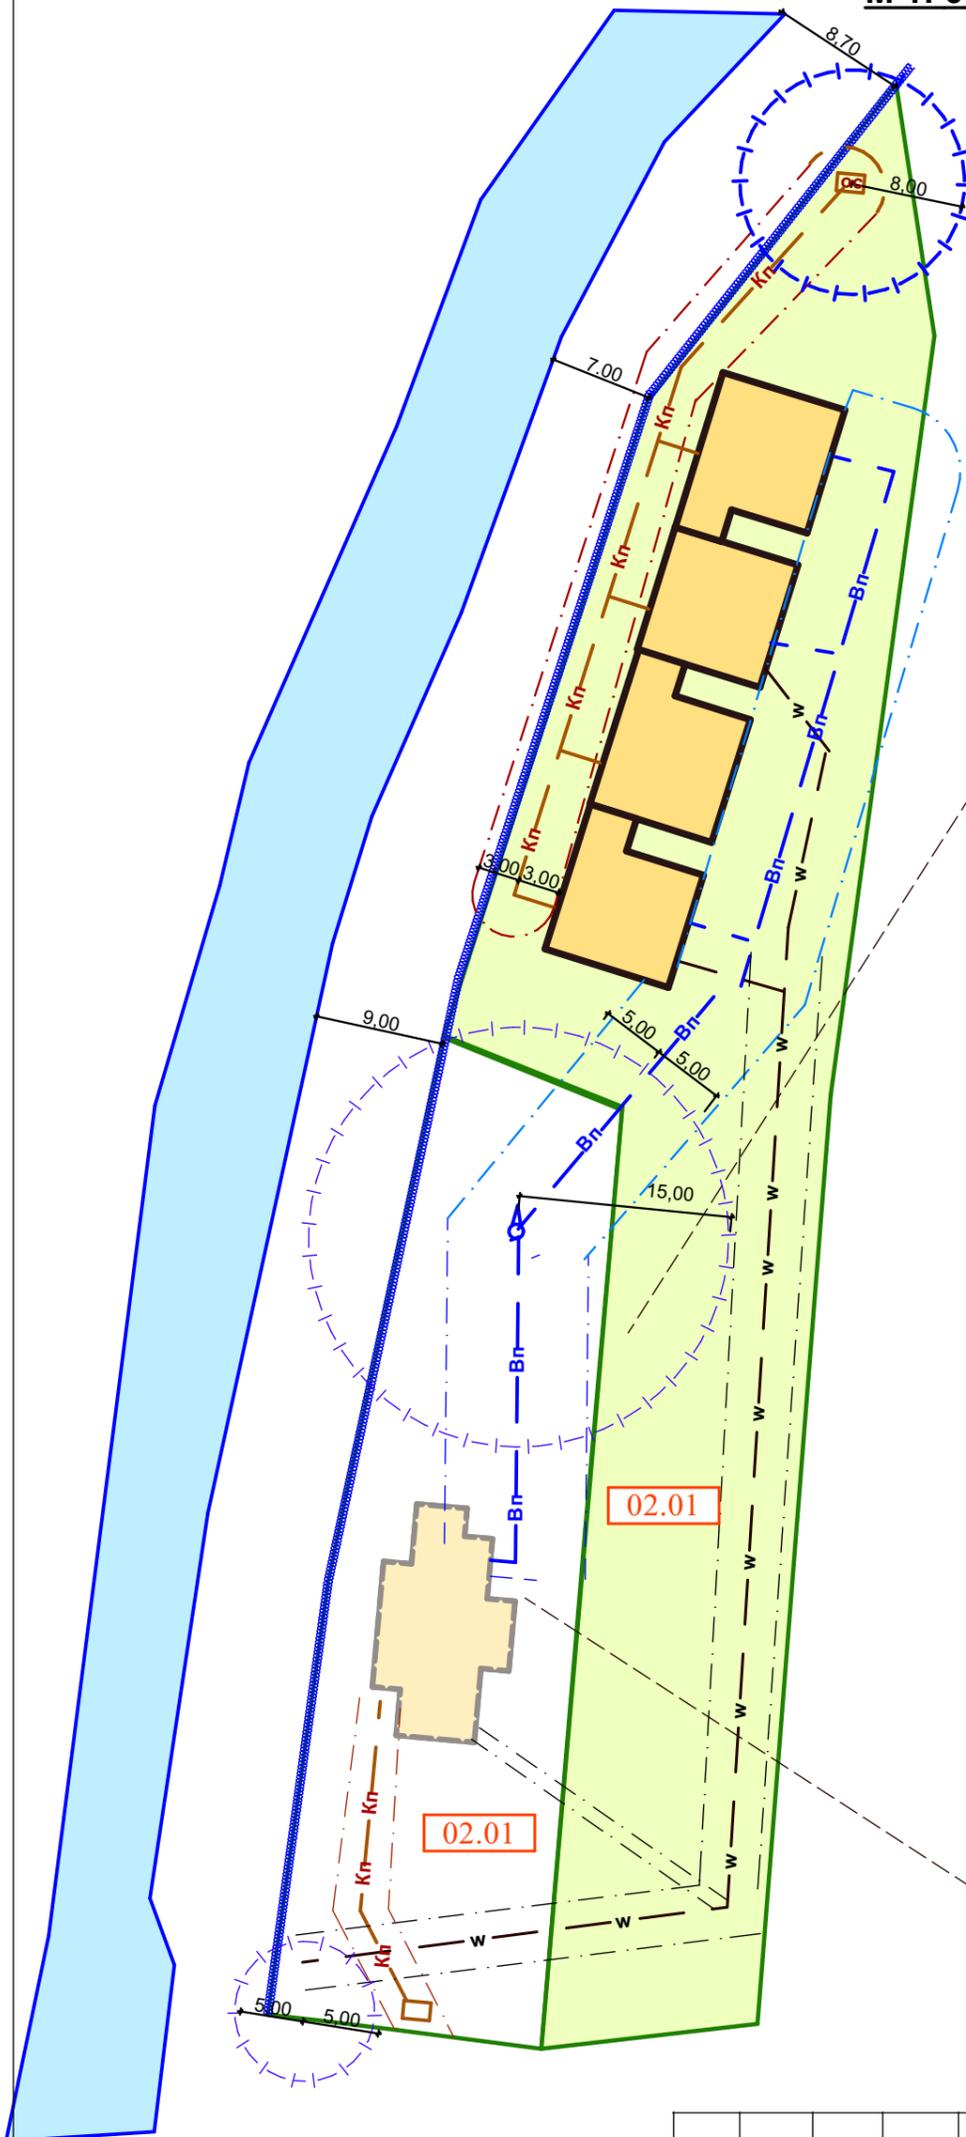

Проектована земельна ділянка.
кадастровий номер:
2611091201:13:004:0075
площа 0,2443 га.

Умовні позначення :

- Межі проектованої земельної ділянки
- Межі суміжних земельних ділянок
- Проектована земельна ділянка
- Проектні житлові будинки
- Санітарно-захисна зона
- Проектна межа прибережної захисної смуги
- Побутовий водопровід
- Побутова каналізація
- Охоронна смуга водопроводу
- Охоронна смуга каналізації
- Кабельна лінія електропостачання
- Охоронна смуга кабельної лінії електропостачання

Цільове призначення земельних ділянок згідно Класифікатора видів (Додаток 59)

02.01 Для будівництва та обслуговування садибних житлових будинків, господарських будівель і споруд




Земельна ділянка.
кадастровий номер:
2611091201:13:006:0016
площа 0,1181 га.

Прітка:
 1. Дане креслення розроблено на основі відкритих даних земельного кадастру з сайту kadastr.live


						Замовлення № 352-23			
						Внесення змін до генерального плану с. Татарів та проекту зонування с. Татарів, Ворохтянської ТГ Надвірнянського району Івано-Франківської області в межах розміщення спільної земельної ділянки, площею 0,2443 га, кадастровий номер: 2611091201:13:004:0075 з метою передбачення спорудження водозахисної дамби вздовж берега річки Прут та зміною функціонального призначення території в житлову садибну забудову по вул. Т. Шевченка в с. Татарів			
Зм.	к-ть	Арк.	№ док.	підпис	дата	Замовник : Ворохтянська селищна рада	Стадія	Аркуш	Аркушів
Ф О П		Микуляк О.В.			2024		ДПТ	12	12
Г А П		Микуляк О.В.			2024				
Виконав		Харабарук Т.Л.			2024				
Н. контроль		Микуляк О.В.			2024	План обмежень у використанні земель, відомості про які підлягають внесенню до Державного земельного кадастру на підставі розробленої містобудівної документації М 1: 1 000			
						Ф О П Микуляк О.В.			

**Фрагмент схеми розташування
захисних споруд с.Татарів на мирний час**

УМОВНІ ПОЗНАЧЕННЯ

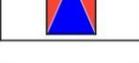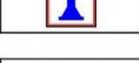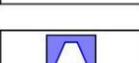
-  Магістральні вулиці, які забезпечують проведення рятувальних робіт із зони ураження в умовах мирного часу
-  Збірні пункти евакуації при евакуаційних заходах
-  Існуючі захисні споруди цивільного захисту із зазначенням ємності осіб
-  Проектні захисні споруди цивільного захисту із зазначенням ємності осіб
-  Пункт управління селища в особливий період
-  Пункт надання необхідної медичної допомоги постраждалим
-  Пост хімічного контролю та спостереження
-  Пункт спеціальної обробки техніки, одягу та транспорту
-  Пожежно-рятувальний пост
-  Пожежне депо запроєктоване
-  Водойми для гасіння пожеж штучні
-  Облаштовані місця забору води (пірси із зручними під'їздами) для потреб пожежего гасіння
-  Відділення зв'язку

ОБ'ЄКТИ ІНЖЕНЕРНО-ТРАНСПОРТНОЇ ІНФРАСТРУКТУРИ З МОЖЛИВОЮ ПОТЕНЦІЙНОЮ НЕБЕЗПЕКОЮ

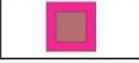-  Автозаправна станція
-  Трансформаторна підстанція
-  Лінія електропередачі 10кВ

- ПОТЕНЦІЙНО НЕБЕЗПЕЧНІ ОБ'ЄКТИ**
-  Зони впливу потенційно небезпечних об'єктів в разі надзвичайних ситуацій (в межах СЗЗ)
- ГЕОЛОГІЧНІ, ГІДРОГЕЛОГІЧНІ НЕБЕЗПЕЧНІ ПРОЦЕСИ, ЗАХОДИ З ІНЖЕНЕРНОЇ ПІДГОТОВКИ ТА ЗАХИСТУ ТЕРИТОРІЇ**
-  Зони з підвищеним рівнем ґрунтових вод- підтоплення території на якій проводяться заходи щодо зниження рівня поверхневих вод



Проектована територія

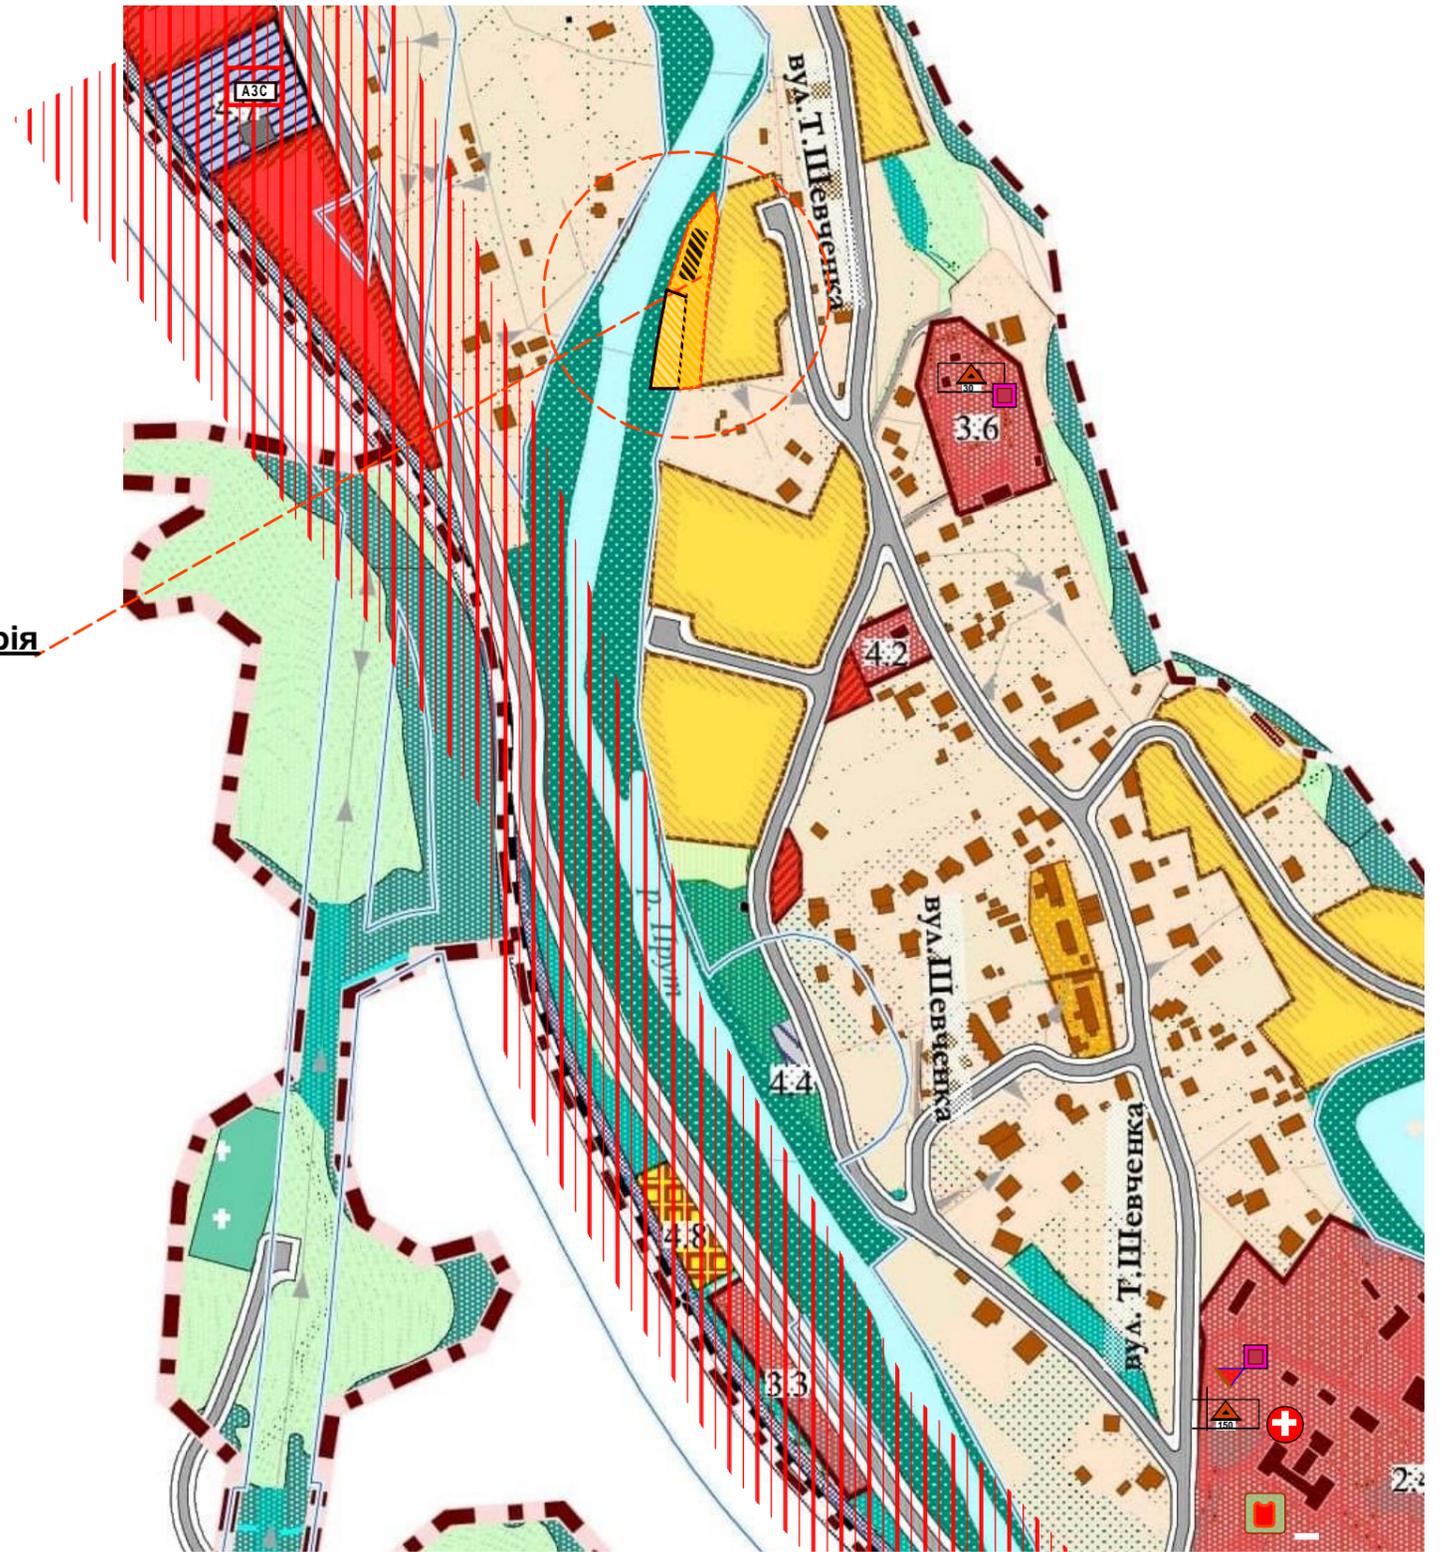


						Замовлення № 352-23			
						Внесення змін до генерального плану с. Татарів та проекту зонування с. Татарів, Ворохтянської ТГ Надвірнянського району Івано-Франківської області в межах розміщення спільної земельної ділянки, площею 0,2443 га, кадастровий номер: 2611091201:13:004:0075 з метою передбачення спорудження водозахисної дамби вздовж берега річки Прута та зміною функціонального призначення території в житлову садибну забудову по вул. Т. Шевченка в с. Татарів			
Зм.	к-ть	Арк.	№ док.	підпис	дата	Замовник: Ворохтянська селищна рада	Стадія	Аркуш	Аркушів
Ф О П		Микуляк О.В.			2024			1	4
Г А П		О. Микуляк			2024				
Виконав		І.Петришин			2024				
Н. контроль		О. Микуляк			2024				
						Фрагмент схеми розташування захисних споруд с.Татарів на мирний час			
						Ф ОП Микуляк О. В.			

**Фрагмент схеми розташування
захисних споруд с.Татарів на особливий період**

УМОВНІ ПОЗНАЧЕННЯ

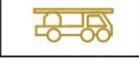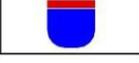-  Магістральні вулиці, які забезпечують проведення рятувальних робіт із зони ураження в умовах мирного часу
-  Збірні пункти евакуації при евакуаційних заходах
-  Існуючі захисні споруди цивільного захисту із зазначенням ємності осіб 300
-  Проектні захисні споруди цивільного захисту із зазначенням ємності осіб 30
-  Пункт управління селища в особливий період 20
-  Пункт надання необхідної медичної допомоги постраждалим
-  Пост хімічного контролю та спостереження
-  Пункт спеціальної обробки техніки, одягу та транспорту
-  Пожежно-рятувальний пост
-  Пожежне депо запроєктоване
-  Водойми для гасіння пожеж штучні
-  Облаштовані місця забору води (пірси із зручними під'їздами) для потреб пожежегасіння
-  Відділення зв'язку

ОБ'ЄКТИ ІНЖЕНЕРНО-ТРАНСПОРТНОЇ ІНФРАСТРУКТУРИ З МОЖЛИВОЮ ПОТЕНЦІЙНОЮ НЕБЕЗПЕКОЮ

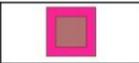-  Автозаправна станція
-  Трансформаторна підстанція
-  Лінія електропередачі 10кВ


ПОТЕНЦІЙНО НЕБЕЗПЕЧНІ ОБ'ЄКТИ

-  Зони впливу потенційно небезпечних об'єктів в разі надзвичайних ситуацій (в межах СЗЗ)

ГЕОЛОГІЧНІ, ГІДРОГЕЛОГІЧНІ НЕБЕЗПЕЧНІ ПРОЦЕСИ, ЗАХОДИ З ІНЖЕНЕРНОЇ ПІДГОТОВКИ ТА ЗАХИСТУ ТЕРИТОРІЇ


-  Зони з підвищеним рівнем ґрунтових вод- підтоплення території на якій проводяться заходи щодо зниження рівня поверхневих вод

Проектована територія

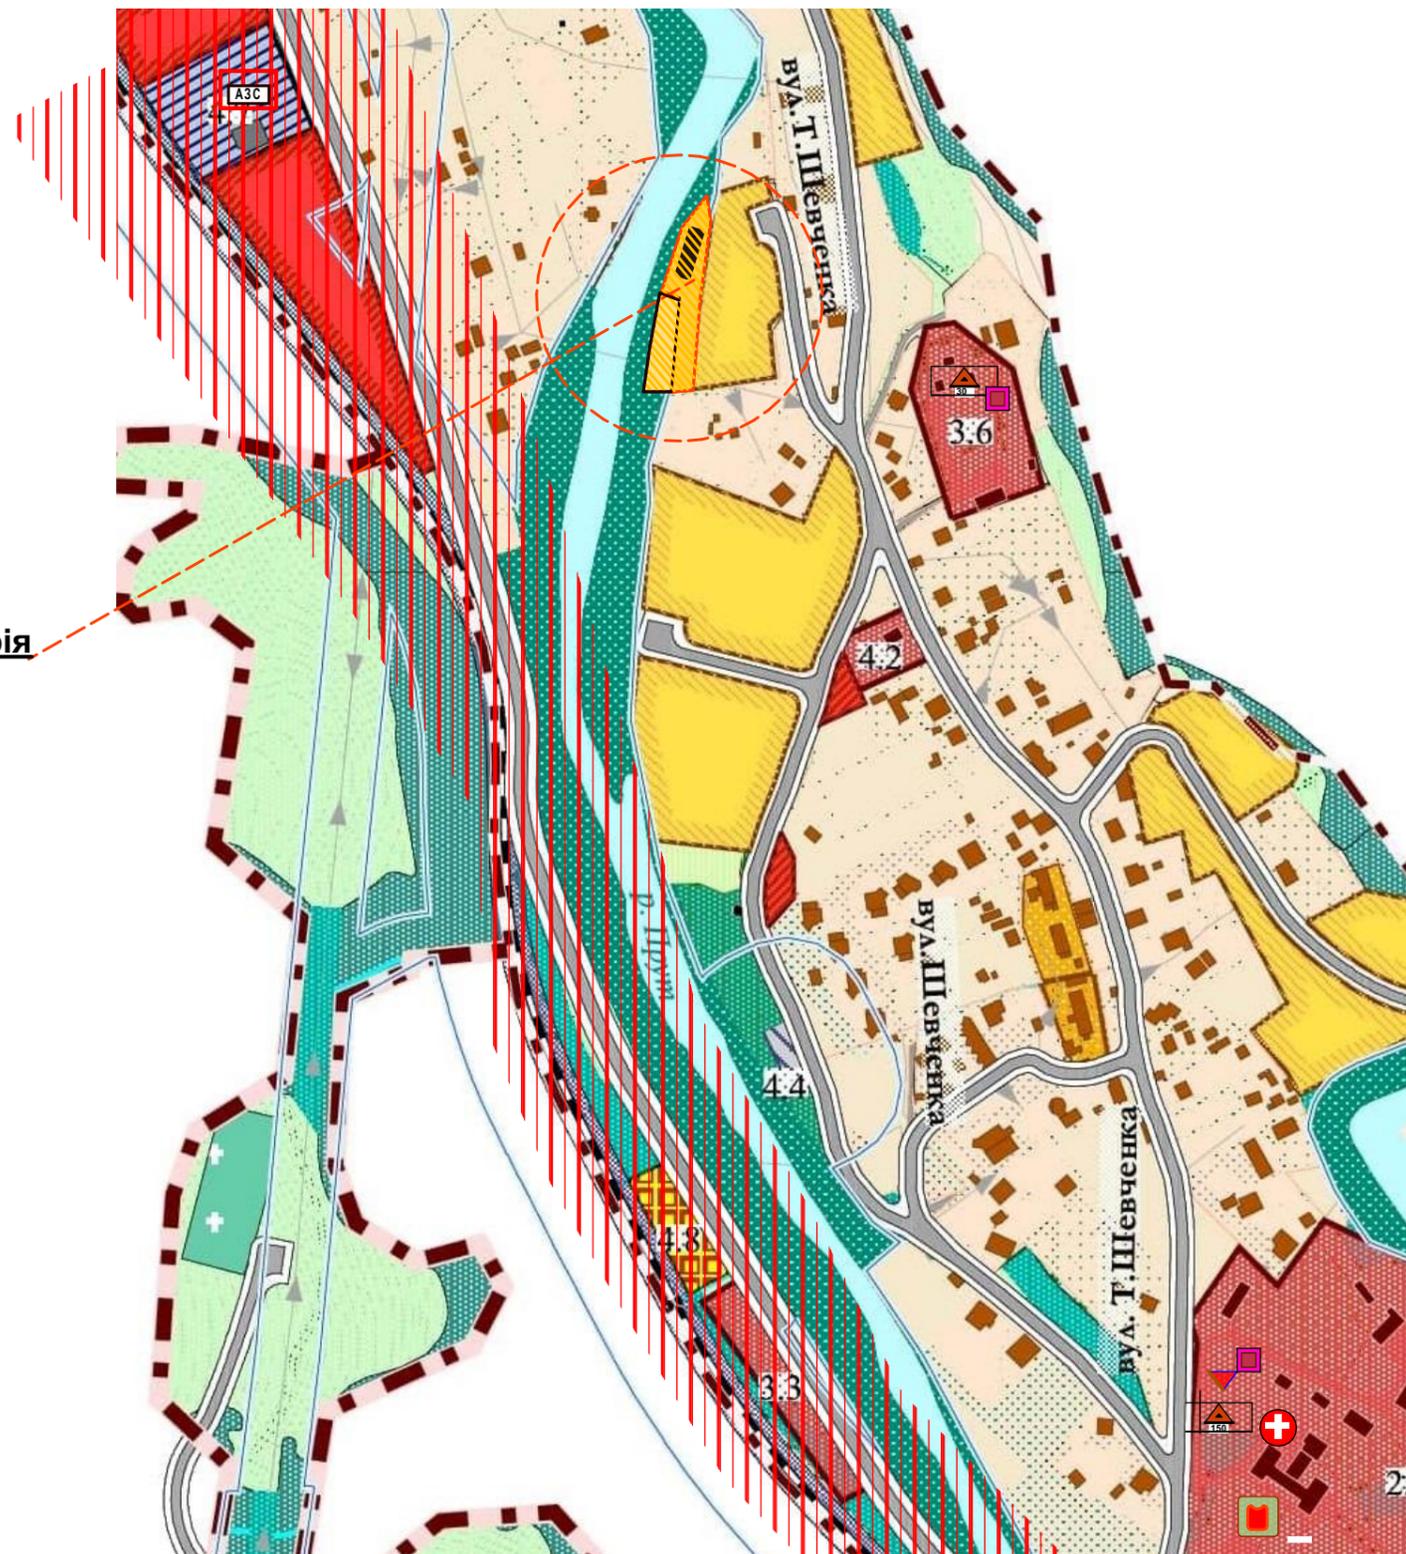

						Замовлення № 352-23			
						Внесення змін до генерального плану с. Татарів та проекту зонування с. Татарів, Ворохтянської ТГ Надвірнянського району Івано-Франківської області в межах розміщення спільної земельної ділянки, площею 0,2443 га, кадастровий номер: 2611091201:13:004:0075 з метою передбачення спорудження водозахисної дамби вздовж берега річки Прута та зміною функціонального призначення території в житлову садибну забудову по вул. Т. Шевченка в с. Татарів			
Ф О П		Микуляк О.В.			2024			2	4
Г А П		О. Микуляк			2024				
Виконав		І.Петришин			2024				
Н. контроль		О. Микуляк			2024	Фрагмент схеми розташування захисних споруд с.Татарів на особливий період	Ф ОП Микуляк О. В.		

**Схема інженерно-технічних заходів цивільного захисту
на особливий період М 1:1000**

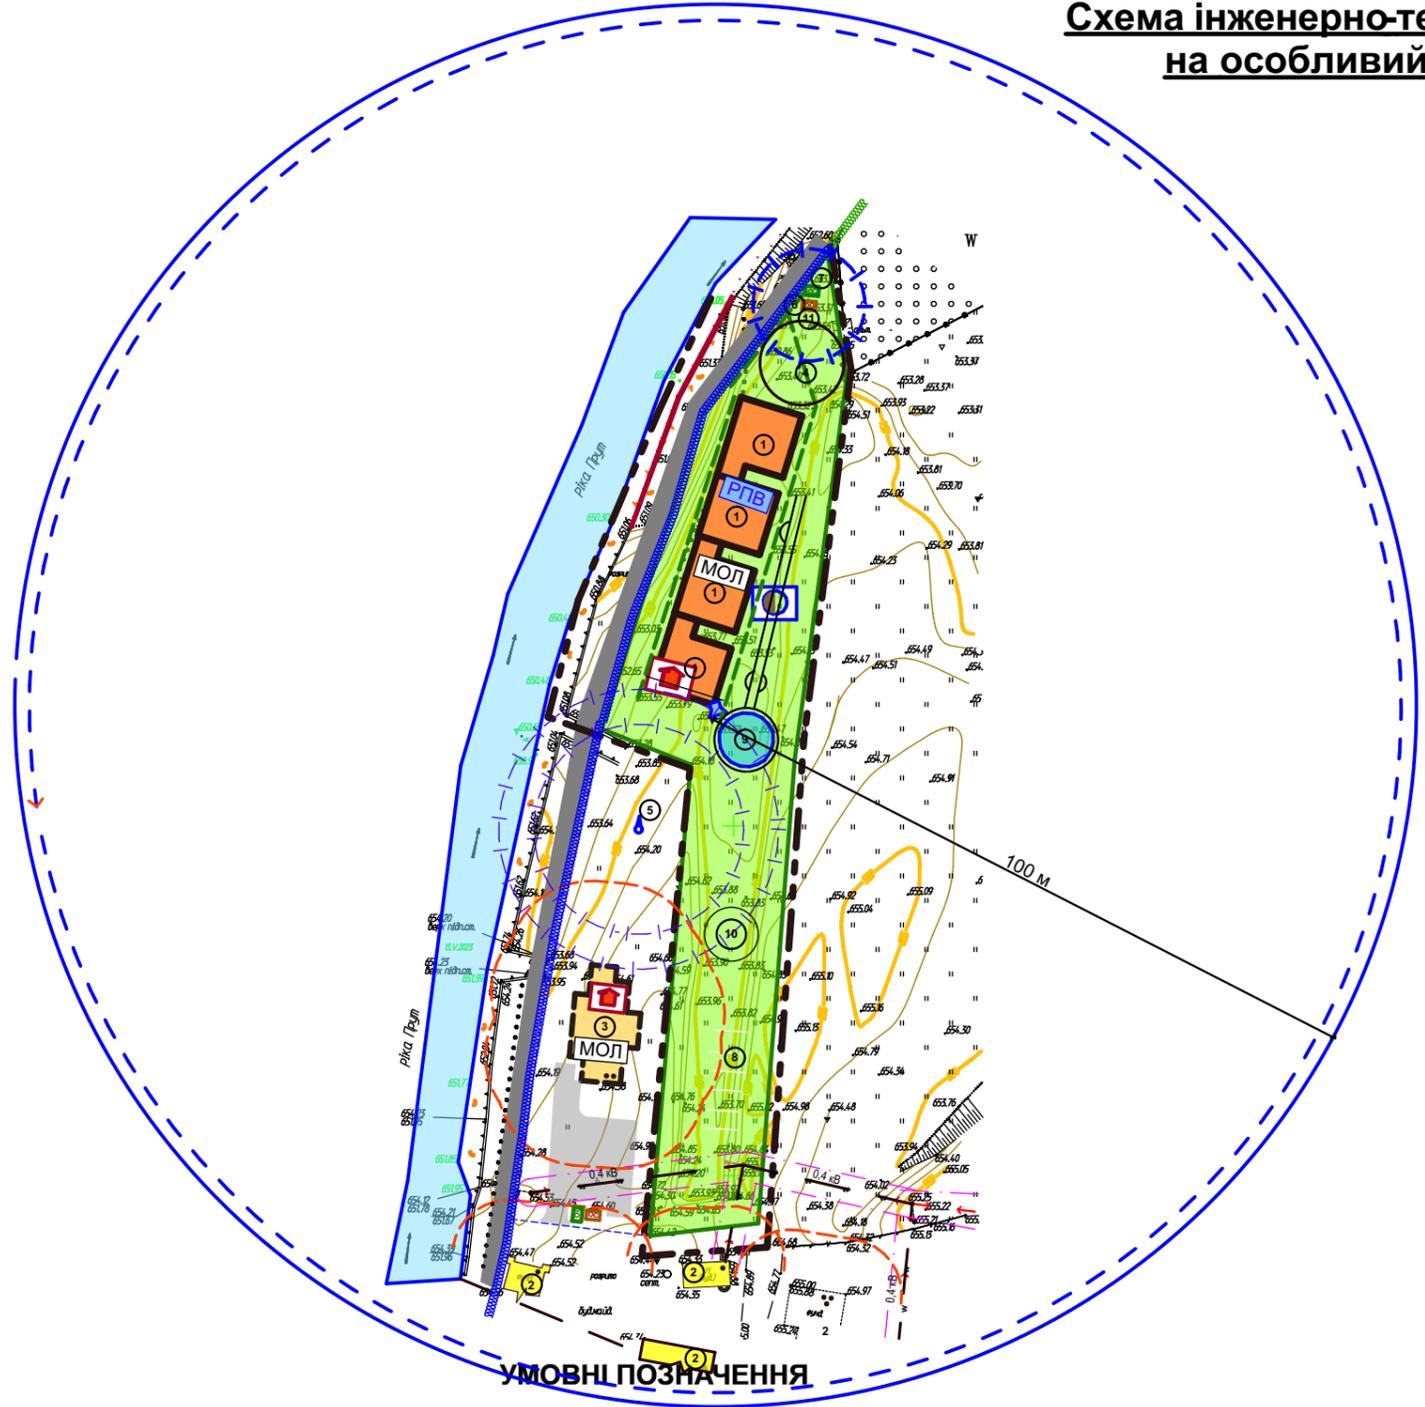

ЕКСПЛІКАЦІЯ БУДІВЕЛЬ І СПОРУД:

№ на плані	НАЗВА	К-ТЬ	примітка
1	Проектні блоковані житлові будинки	4	
2	Існуючі будівлі	4	
3	Раніше запроєктований житловий будинок	1	
4	Розворотний майданчик	1	
5	Свердловина	1	
6	Каналізаційні очисні споруди	1	
7	Очисні споруди поверхневих та дренажних вод	1	
8	Автостоянка	1	
9	Пожежний резервуар (басейн)	1	
10	майданчик для відпочинку	1	
11	Контейнери для збору сміття	1	


ПРИМІТКА:

1. Протирадіаційне укриття влаштовується в підвальному просторі проектних приміщень згідно для всіх людей , що можуть у них перебувати

- | | | | |
|--|---|--|--------------------------------------|
| | вуличний гучномовець | | місця обігріву людей |
| | радіус дії гучномовців | | резервуар питної води |
| | пункт обслуговування постраждалого населення | | кабельна лінія електропередач |
| | пожежний гідрант проектний | | основні напрямки евакуації |

Замовлення № 352-23						Внесення змін до генерального плану с. Татарів та проекту зонування с. Татарів , Ворохтянської ТГ Надвірнянського району Івано-Франківської області в межах розміщення спільної земельної ділянки , площею 0,2443 га, кадастровий номер: 2611091201:13:004:0075 з метою передбачення спорудження водозахисної дамби вздовж берега річки Прут та зміною функціонального призначення території в житлову садибну забудову по вул. Т. Шевченка в с. Татарів			
Зм.	к-ть	Арк.	№ док.	підпис	дата	Замовник : Ворохтянська селищна рада	Стадія	Аркуш	Аркушів
Ф О П		Микуляк О.В.			2024		4	4	
Г А П		О. Микуляк			2024				
Виконав		Петришин І.С.			2024				
Н. контроль		О. Микуляк			2024	Схема інженерно-технічних заходів цивільного захисту на особливий період М 1:1000		Ф ОП Микуляк О. В.	

**Схема інженерно-технічних заходів цивільного захисту
на мирний час М 1:1000**

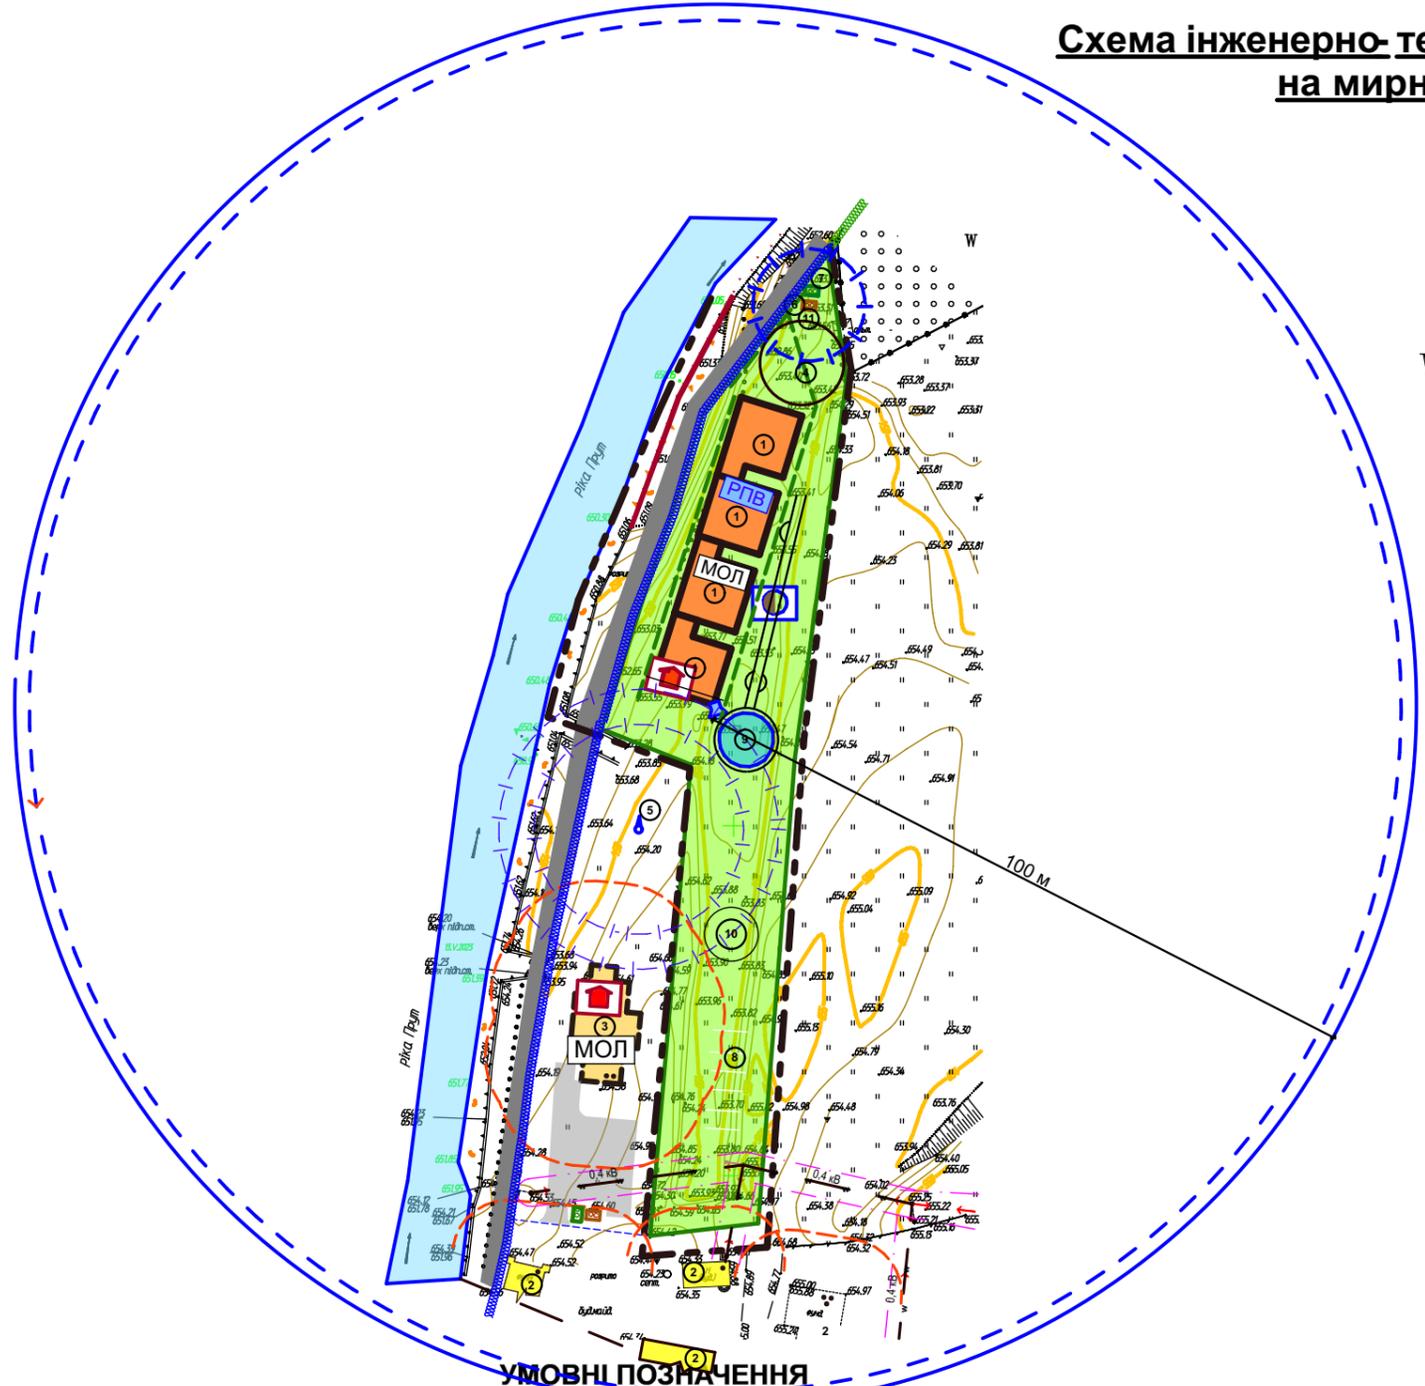

ЕКСПЛІКАЦІЯ БУДІВЕЛЬ І СПОРУД:

№ на плані	НАЗВА	К-ТЬ	примітка
1	Проектні блоковані житлові будинки	4	
2	Існуючі будівлі	4	
3	Раніше запроєктований житловий будинок	1	
4	Розворотний майданчик	1	
5	Свердловина	1	
6	Каналізаційні очисні споруди	1	
7	Очисні споруди поверхневих та дренажних вод	1	
8	Автостоянка	1	
9	Пожежний резервуар (басейн)	1	
10	майданчик для відпочинку	1	
11	Контейнери для збору сміття	1	

ПРИМІТКА:
1. Протирадіаційне укриття влаштовується в підвальному просторі проектних приміщень згідно для всіх людей, що можуть у них перебувати

- | | | | |
|--|---|--|--------------------------------------|
| | вуличний гучномовець | | місця обігріву людей |
| | радіус дії гучномовців | | резервуар питної води |
| | пункт обслуговування постраждалого населення | | кабельна лінія електропередач |
| | пожежний гідрант проектний | | основні напрямки евакуації |

Замовлення № 352-23					
Внесення змін до генерального плану с. Татарів та проекту зонування с. Татарів, Ворохтянської ТГ Надвірнянського району Івано-Франківської області в межах розміщення спільної земельної ділянки, площею 0,2443 га, кадастровий номер: 2611091201:13:004:0075 з метою передбачення спорудження водозахисної дамби вздовж берега річки Прут та зміною функціонального призначення території в житлову садибну забудову по вул. Т. Шевченка в с. Татарів					
Зм.	к-ть	Арк.	№ док.	підпис	дата
Ф О П		Микуляк О.В.			2024
Г А П		О. Микуляк			2024
Виконав		Петришин І.С.			2024
Н. контроль		О. Микуляк			2024
Схема інженерно-технічних заходів цивільного захисту на мирний час М 1:1000					Ф ОП Микуляк О. В.